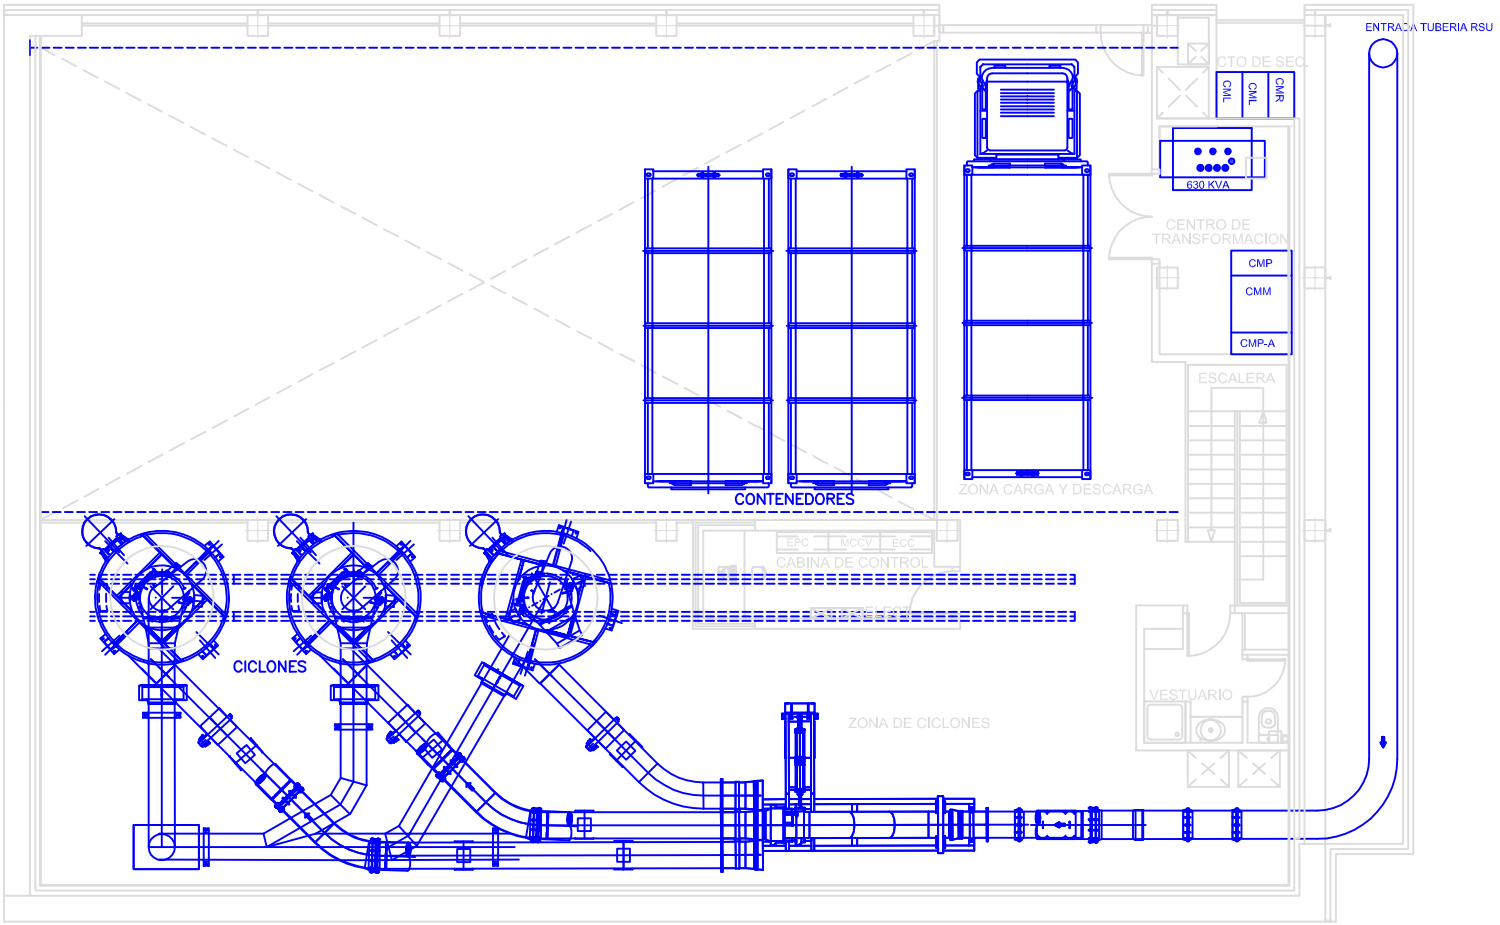


Galdakaoko Udala
Ayuntamiento de Galdakao

Area Teknikoa
Area Técnica
Urbanismo , serbitzu eta obrak
Obras , servicios y urbanismo

PROIEKTUAREN ZUZENDARIA
EL DIRECTOR DEL PROYECTO

ARKITEKTUA
EL ARQUITECTO

ESKALAK
ESCALAS
1/100
10 0 20 m.
A-3 ORJINALAK ORIGINALES
GRAFIKOA GRAFICA

PLANOAREN IZENBURUA
TITULO DEL PLANO
PLANTA ALTA
MAQUINARIA
AS-BUILT

PROIEKTUAREN IZENBURUA
TITULO DEL PROYECTO
PROYECTO
EN GALDAKAO

DATA
FECHA
2010-OTSAILA
FEBRERO-2010
MARRAZKIA
DIBUJO
M02-MAQUINARIA