

PLANTA SÓTANO

E: 1/100

LEYENDA

TUBERÍA EXISTENTE

TUBERÍA AS BUILT

1	01.12.2021	AFA	CONEXIÓN CON ENFRIADORAS E-1 Y E-2
0	26.11.2021	AFA	Emisión inicial
REVISIÓN	FECHA	DIBUJADO	

	DIBUJADO	COMPROBADO	NO DEFINITIVO SIN LA FIRMA DE	REVISIÓN	PLANO Nº
FECHA	01.12.2021	01.12.2021		1	102294C100
NOMBRE	AFA	AFA			HOJA Nº 01 DE 03

ENCARGO: PROYECTO DE MODIFICACIÓN SISTEMA CLIMATIZACIÓN

ESCALAS (EN EL ORIGINAL A1): 1/100

TÍTULO: CLIMATIZACIÓN AS BUILT PLANTA SÓTANO

CLIENTE: CRISTÓBAL BALENCIAGA MUSEOA

IDOM



PLANTA SÓTANO

E: 1/100

LEYENDA

- TUBERÍA EXISTENTE
- TUBERÍA AS BUILT

1	01.12.2021	AFA	CONEXIÓN CON ENFRIADORAS E-1 Y E-2
0	26.11.2021	AFA	Emisión inicial
REVISIÓN	FECHA	DIBUJADO	

	DIBUJADO	COMPROBADO	NO DEFINITIVO SIN LA FIRMA DE	REVISIÓN	PLANO Nº
FECHA	01.12.2021	01.12.2021		1	102294C100
NOMBRE	AFA	AFA			HOJA Nº 02 DE 03


ENCARGO: PROYECTO DE MODIFICACIÓN SISTEMA CLIMATIZACIÓN

ESCALAS (EN EL ORIGINAL A1): 1/100

TÍTULO: CLIMATIZACIÓN AS BUILT PLANTA SÓTANO

CLIENTE: CRISTÓBAL BALENCIAGA MUSEOA

IDOM

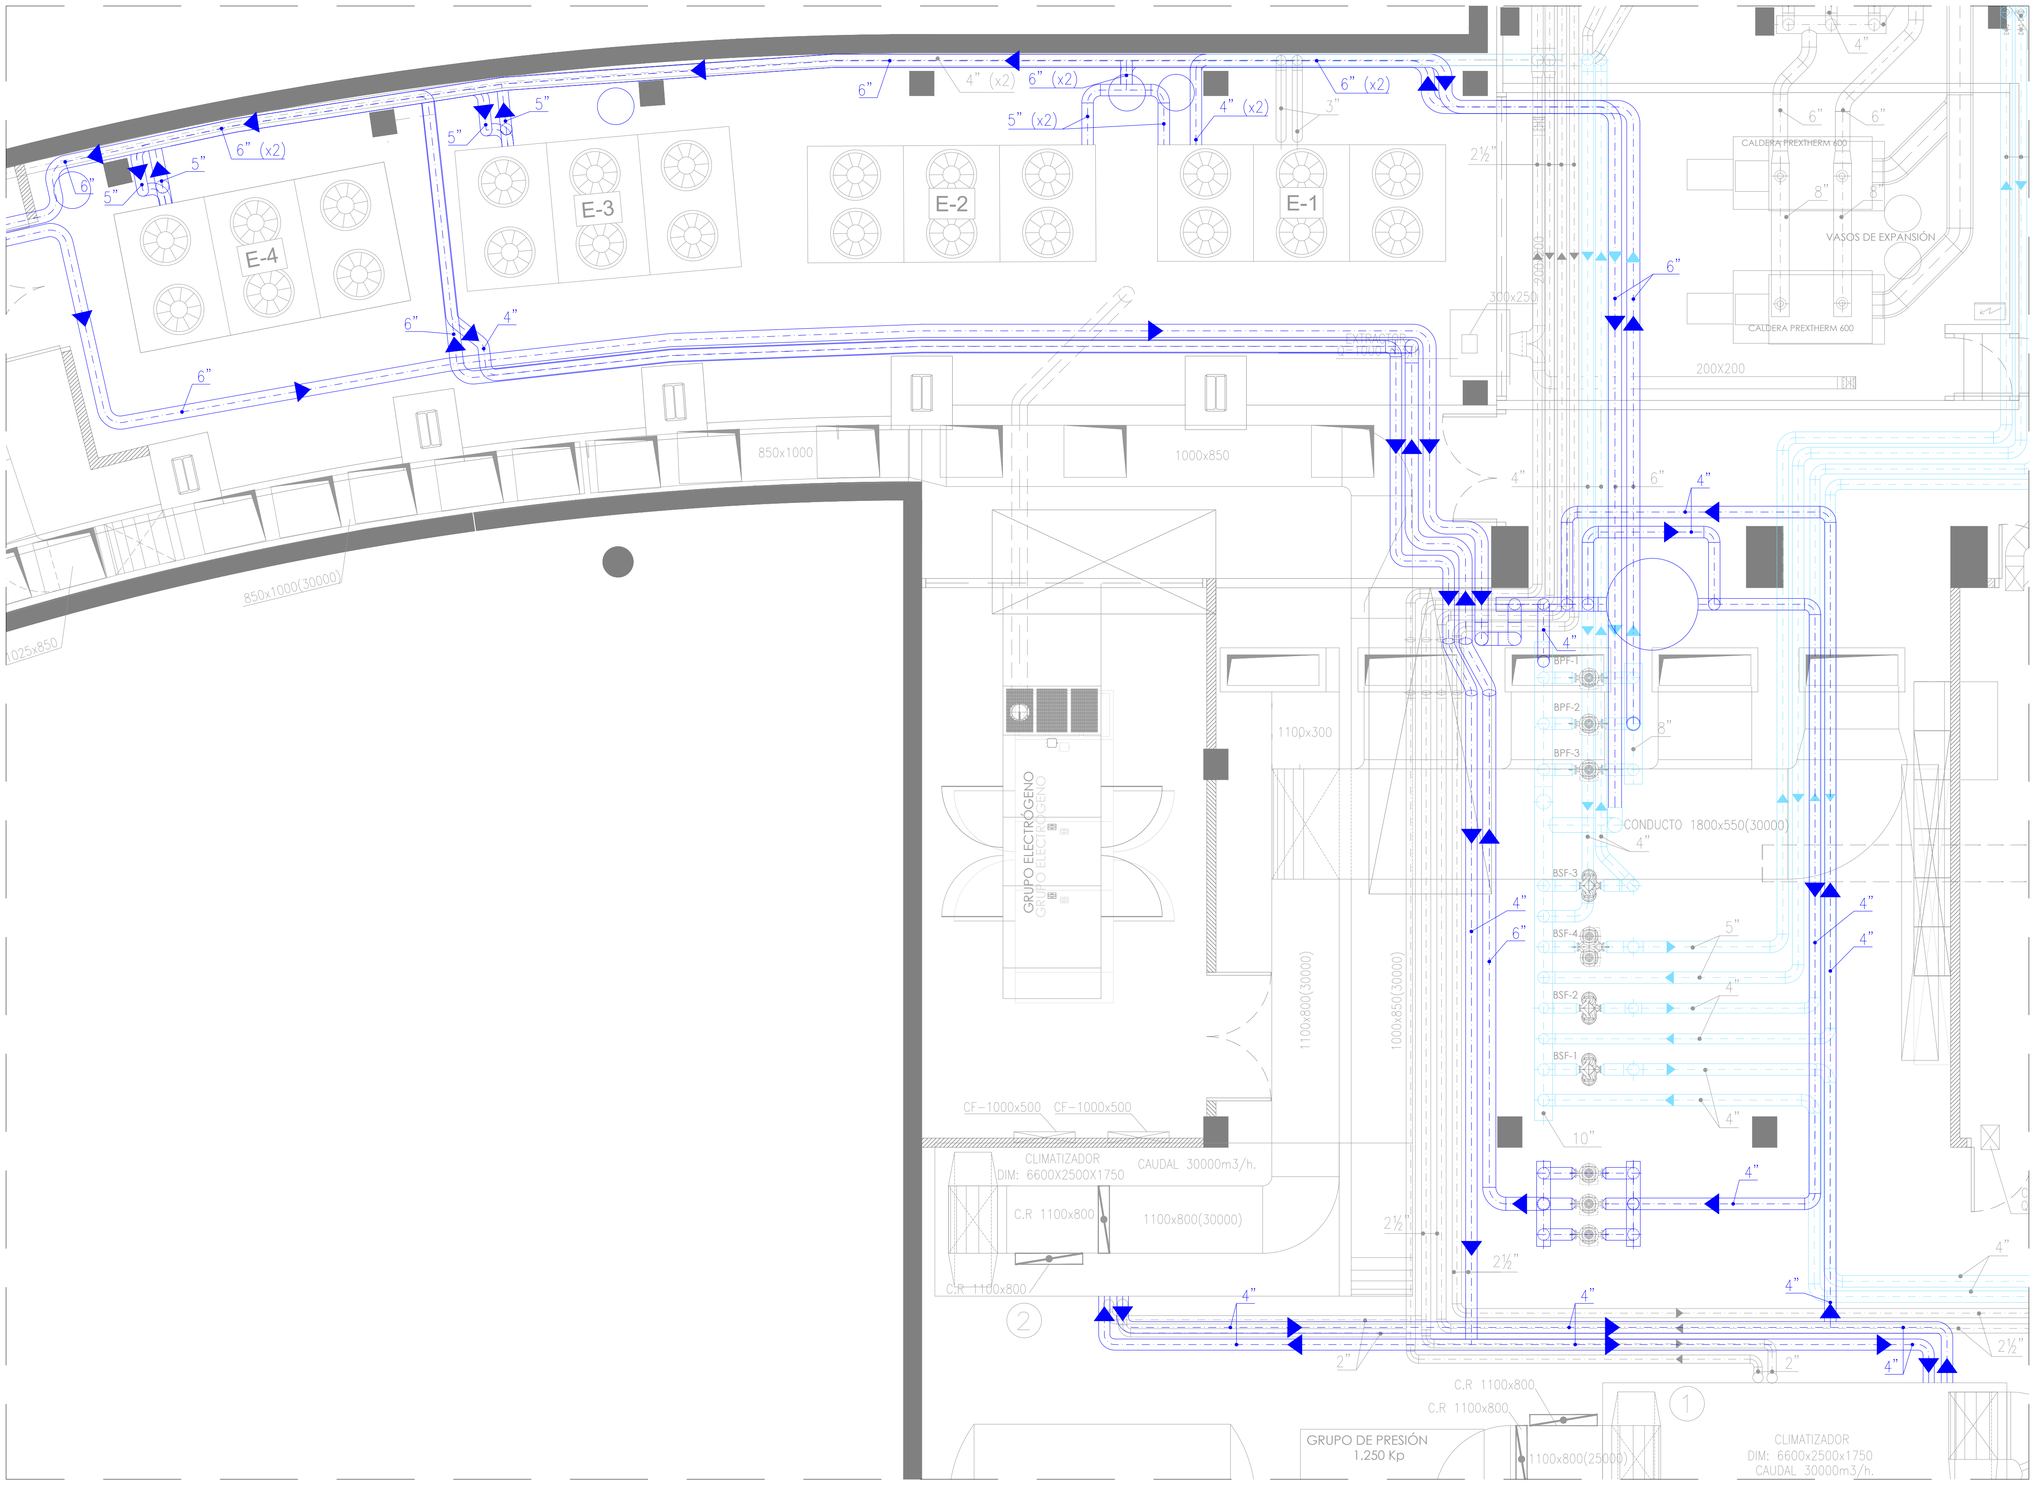

LEYENDA

- TUBERÍA EXISTENTE
- TUBERÍA AS BUILT

1	01.12.2021	AFA	CONEXIÓN CON ENFRIADORAS E-1 Y E-2
0	26.11.2021	AFA	Emisión inicial
REVISIÓN	FECHA	DIBUJADO	

	DIBUJADO	COMPROBADO	NO DEFINITIVO SIN LA FIRMA DE	REVISIÓN	PLANO Nº
FECHA	01.12.2021	01.12.2021		1	102294C100
NOMBRE	AFA	AFA			HOJA Nº 03 DE 03


ENCARGO
PROYECTO DE MODIFICACIÓN SISTEMA CLIMATIZACIÓN


ESCALAS (EN EL ORIGINAL A1)
1/50

TÍTULO
CLIMATIZACIÓN
AS BUILT
PLANTA SÓTANO

CLIENTE
CRISTÓBAL BALENCIAGA MUSEOA

IDOM

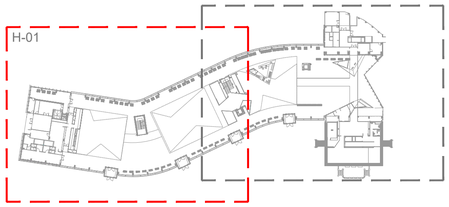

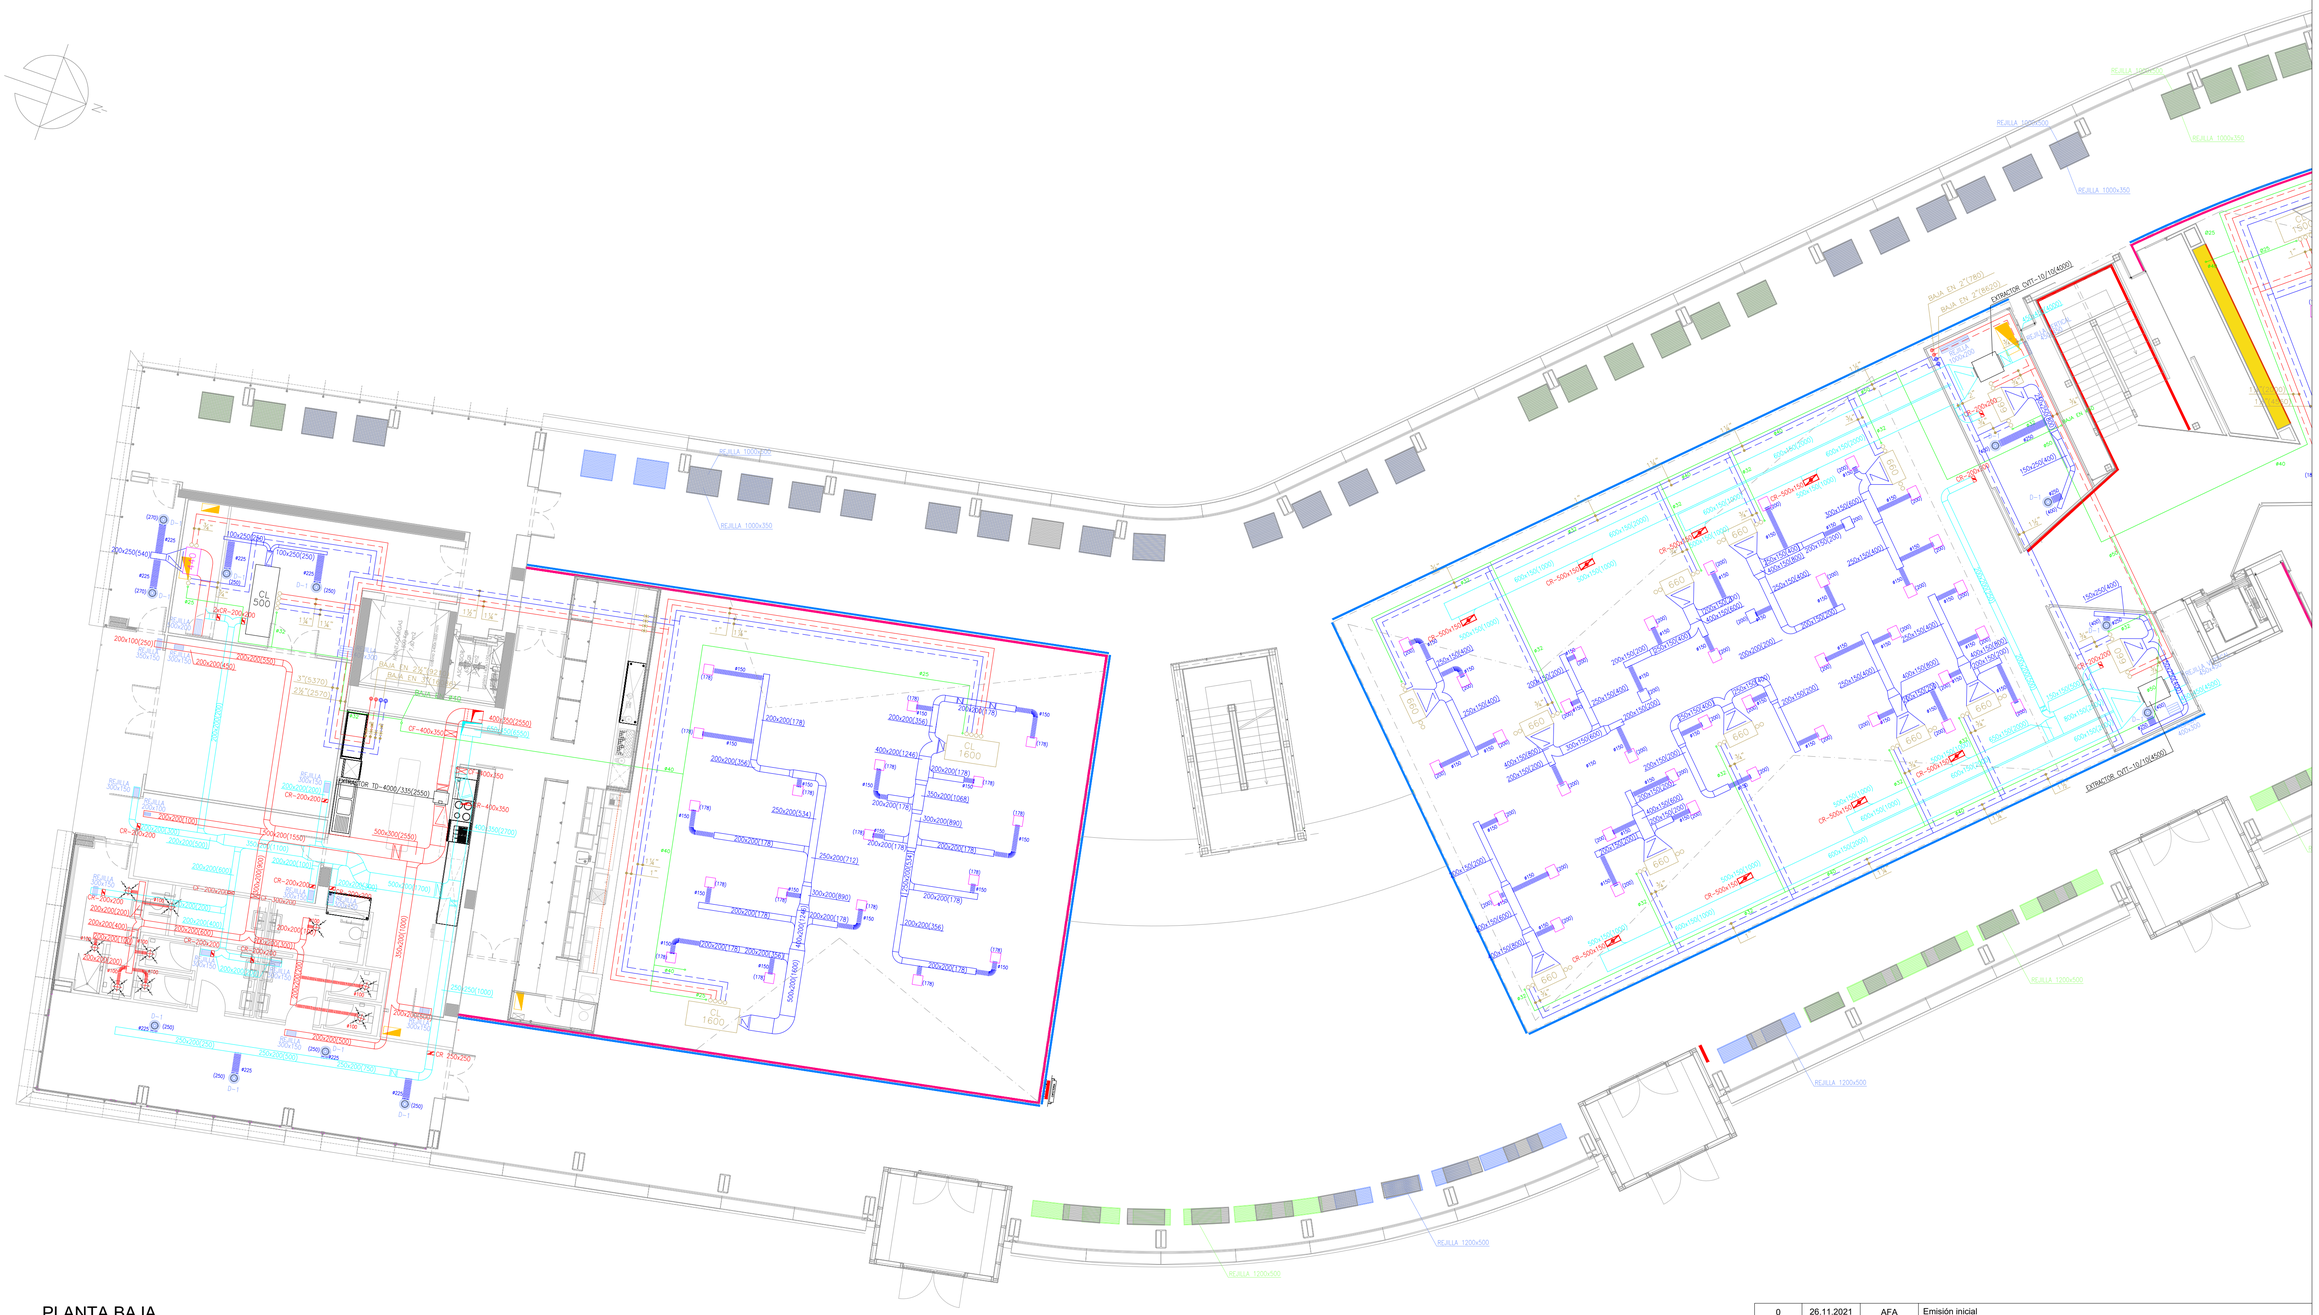

PLANTA BAJA

E: 1/100

0	26.11.2021	AFA	Emisión inicial		
REVISIÓN	FECHA	DIBUJADO			
	DIBUJADO	COMPROBADO	NO DEFINITIVO SIN LA FIRMA DE	REVISIÓN	PLANO Nº
FECHA	26.11.2021	26.11.2021		0	102294C101
NOMBRE	AFA	AFA			HOJA Nº 01 DE 02


ENCARGO: PROYECTO DE MODIFICACIÓN SISTEMA CLIMATIZACIÓN

ESCALAS (EN EL ORIGINAL A1): 1/100

TÍTULO: CLIMATIZACIÓN EXISTENTE PLANTA BAJA

CLIENTE: CRISTÓBAL BALENCIAGA MUSEOA

IDOM

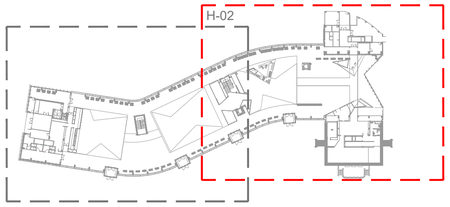

PLANTA BAJA

E: 1/100

0	26.11.2021	AFA	Emisión inicial
REVISIÓN	FECHA	DIBUJADO	

	DIBUJADO	COMPROBADO	NO DEFINITIVO SIN LA FIRMA DE	REVISIÓN	PLANO Nº
FECHA	26.11.2021	26.11.2021		0	102294C101
NOMBRE	AFA	AFA			HOJA Nº 02 DE 02


ENCARGO
PROYECTO DE MODIFICACIÓN SISTEMA CLIMATIZACIÓN

ESCALAS (EN EL ORIGINAL A1)
1/100

TÍTULO
CLIMATIZACIÓN
EXISTENTE
PLANTA BAJA

CLIENTE
CRISTÓBAL BALENCIAGA MUSEOA

IDOM

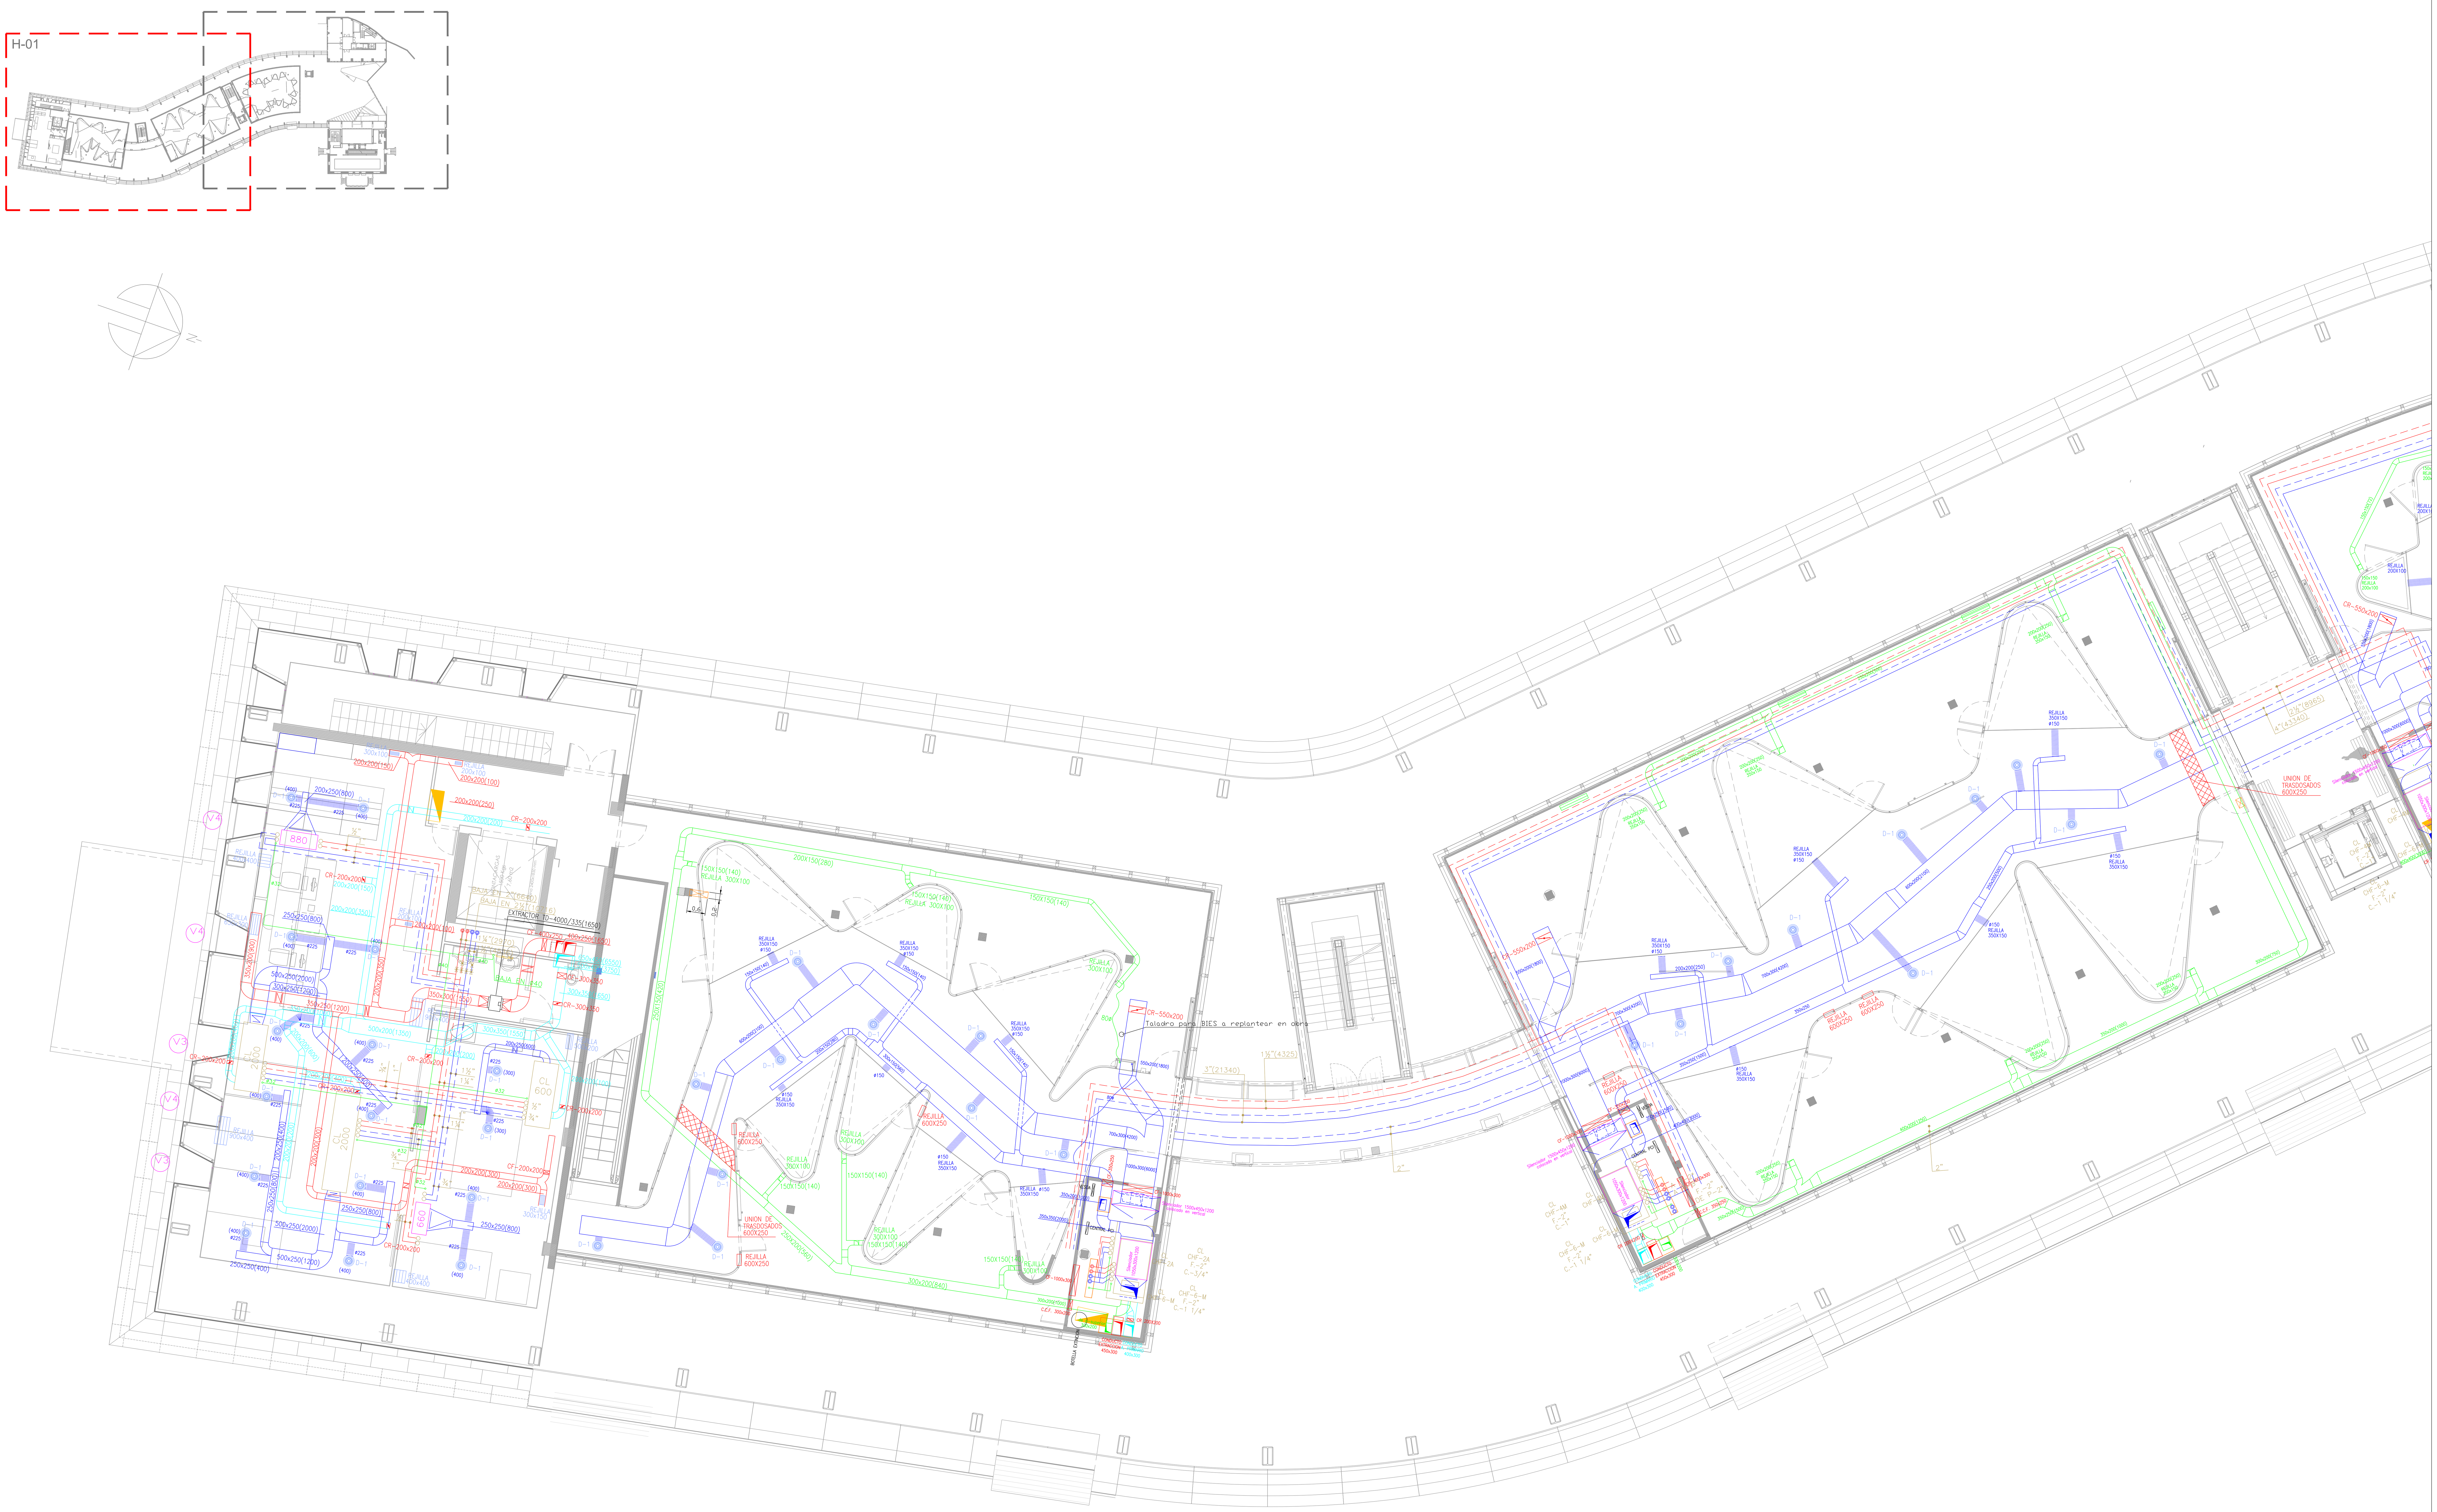

PLANTA PRIMERA

E: 1/100

0	26.11.2021	AFA	Emisión inicial		
REVISIÓN	FECHA	DIBUJADO			
	DIBUJADO	COMPROBADO	NO DEFINITIVO SIN LA FIRMA DE	REVISIÓN	PLANO Nº 102294C102
FECHA	26.11.2021	26.11.2021		0	
NOMBRE	AFA	AFA			HOJA Nº 01 DE 02

ENCARGO

PROYECTO DE MODIFICACIÓN SISTEMA CLIMATIZACIÓN

ESCALAS (EN EL ORIGINAL A1)

1/100


TÍTULO

CLIMATIZACIÓN
AS BUILT
PLANTA PRIMERA

CLIENTE

CRISTÓBAL BALENCIAGA MUSEOA

IDOM

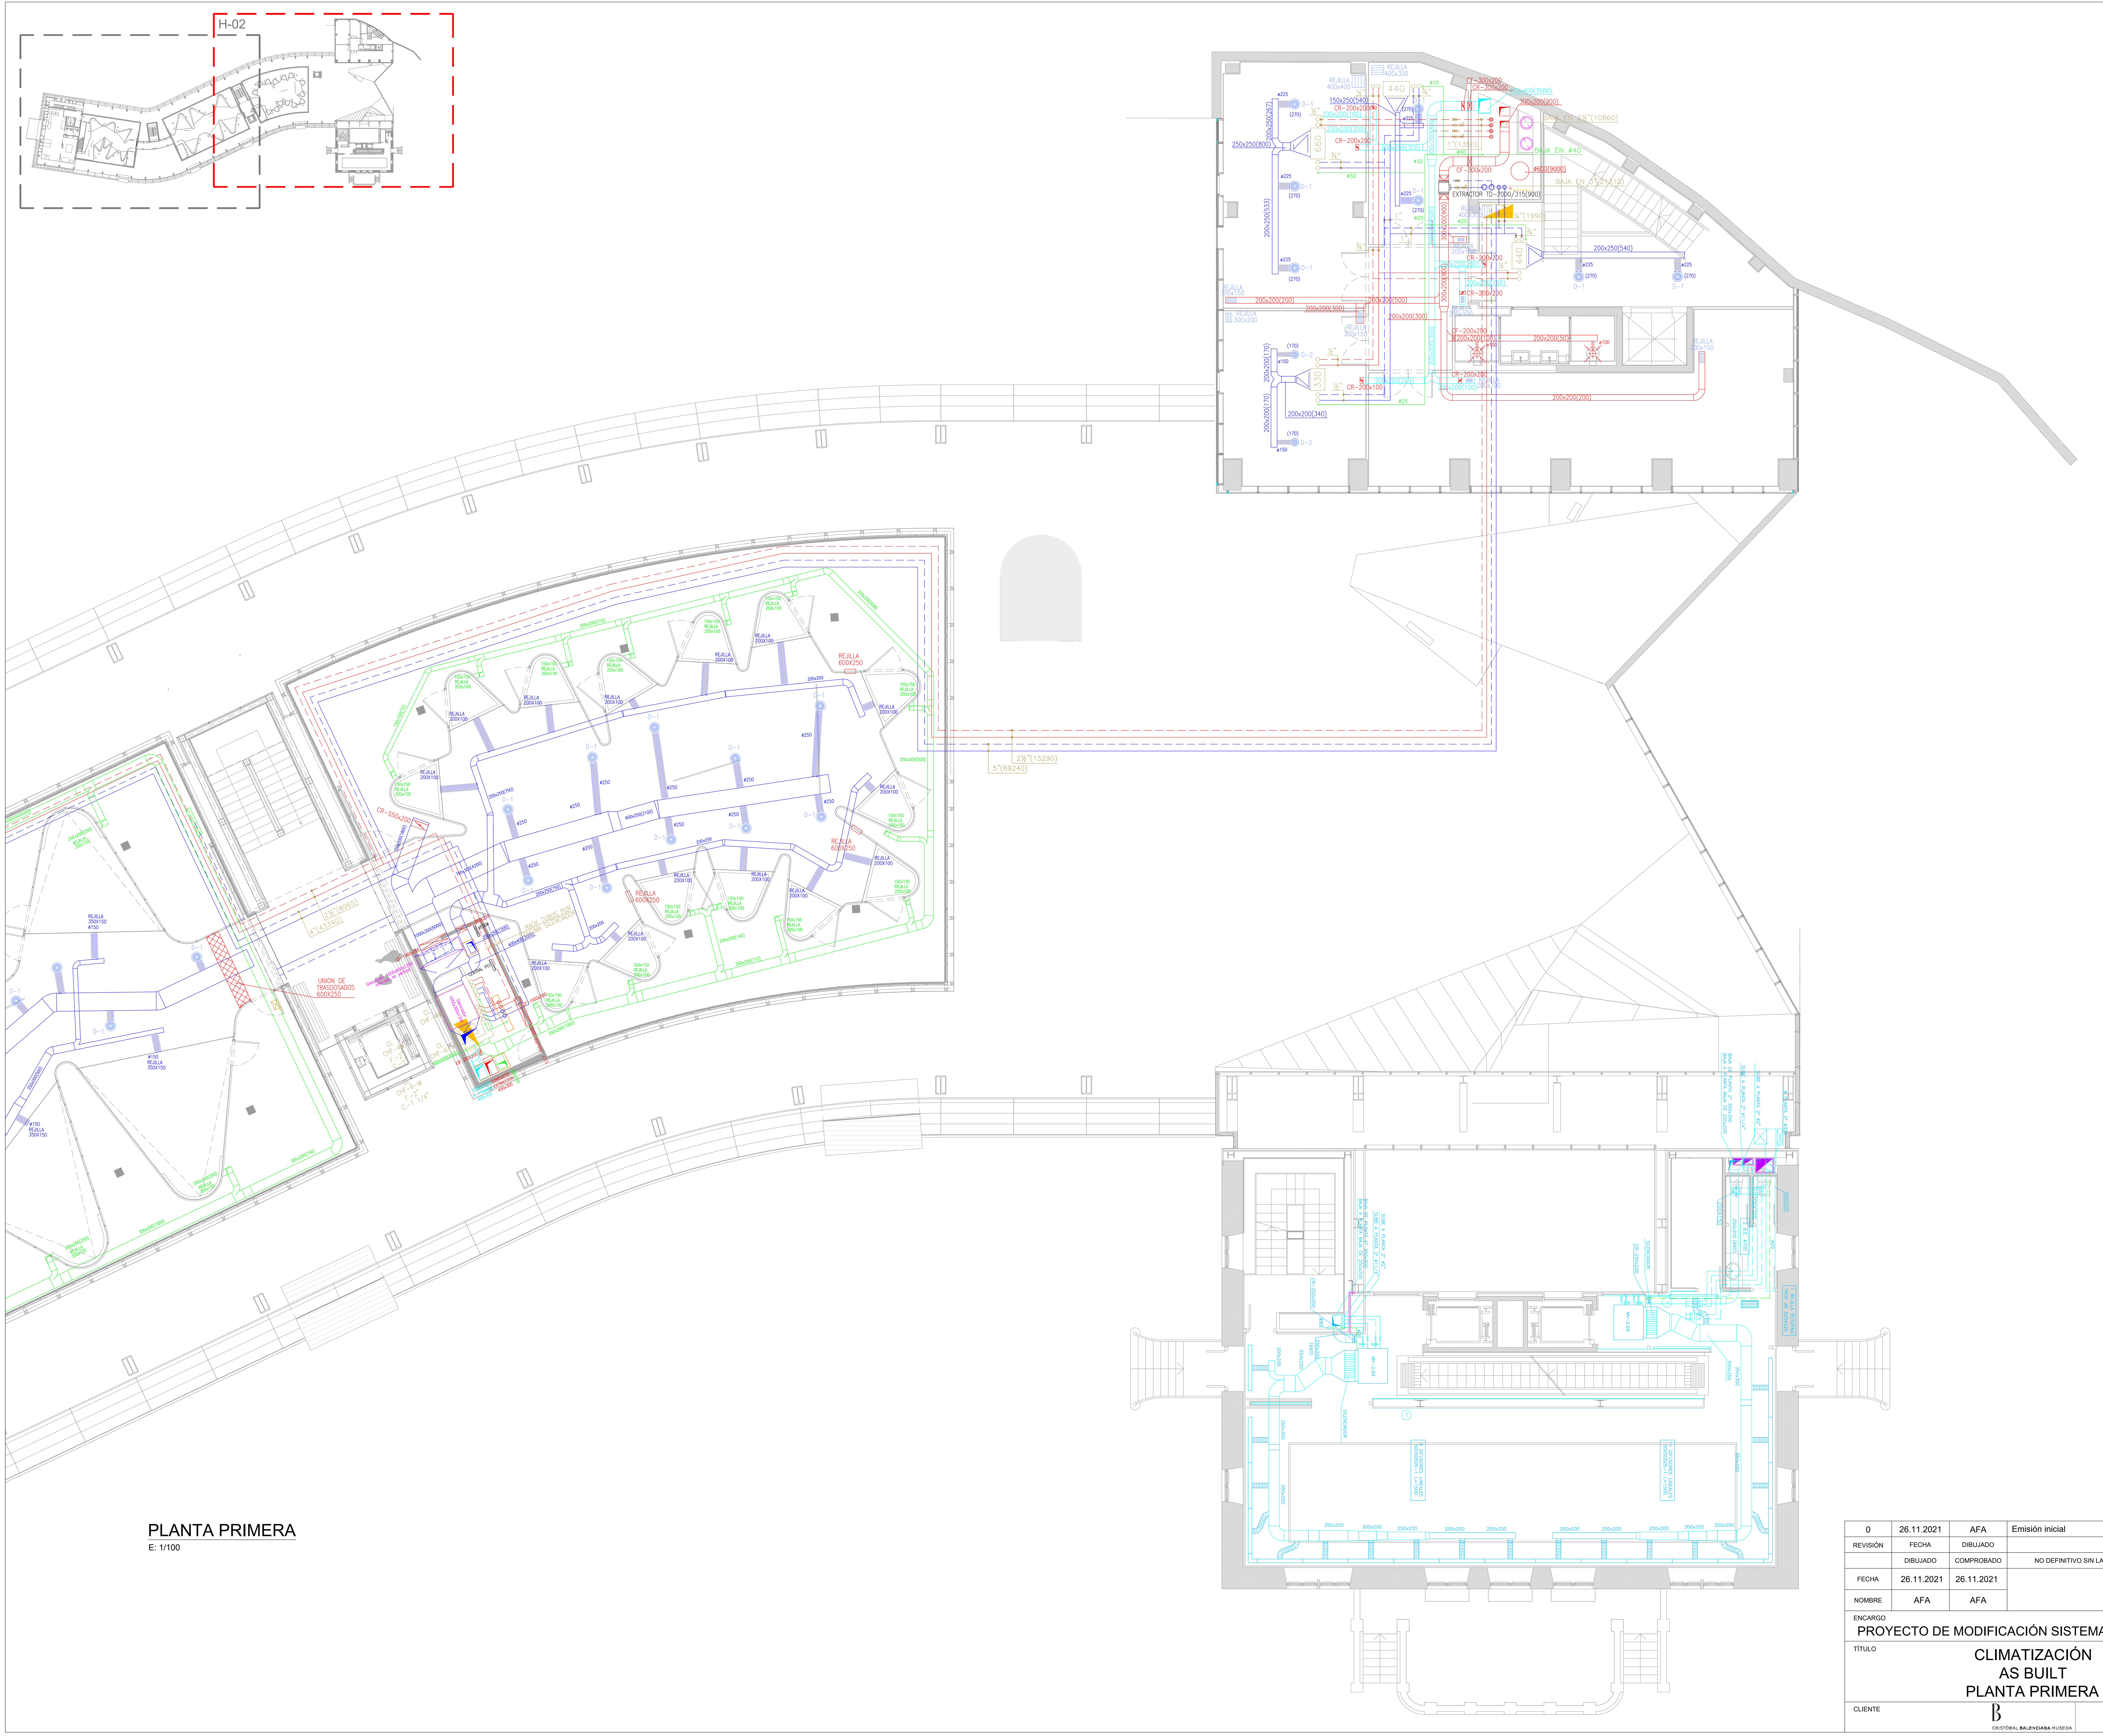

PLANTA PRIMERA

E: 1/100

0	26.11.2021	AFA	Emisión inicial		
REVISIÓN	FECHA	DIBUJADO			
	DIBUJADO	COMPROBADO	NO DEFINITIVO SIN LA FIRMA DE	REVISIÓN	PLANO Nº
FECHA	26.11.2021	26.11.2021		0	102294C102
NOMBRE	AFA	AFA			HOJA Nº 02 DE 02


ENCARGO
PROYECTO DE MODIFICACIÓN SISTEMA CLIMATIZACIÓN


ESCALAS (EN EL ORIGINAL A1)
1/100

TÍTULO
CLIMATIZACIÓN
AS BUILT
PLANTA PRIMERA

CLIENTE
CRISTÓBAL BALENCIAGA MUSEOA

IDOM

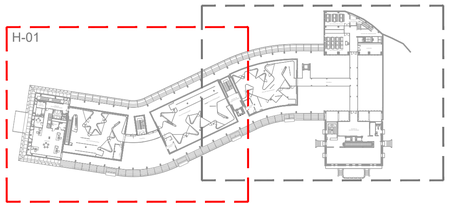

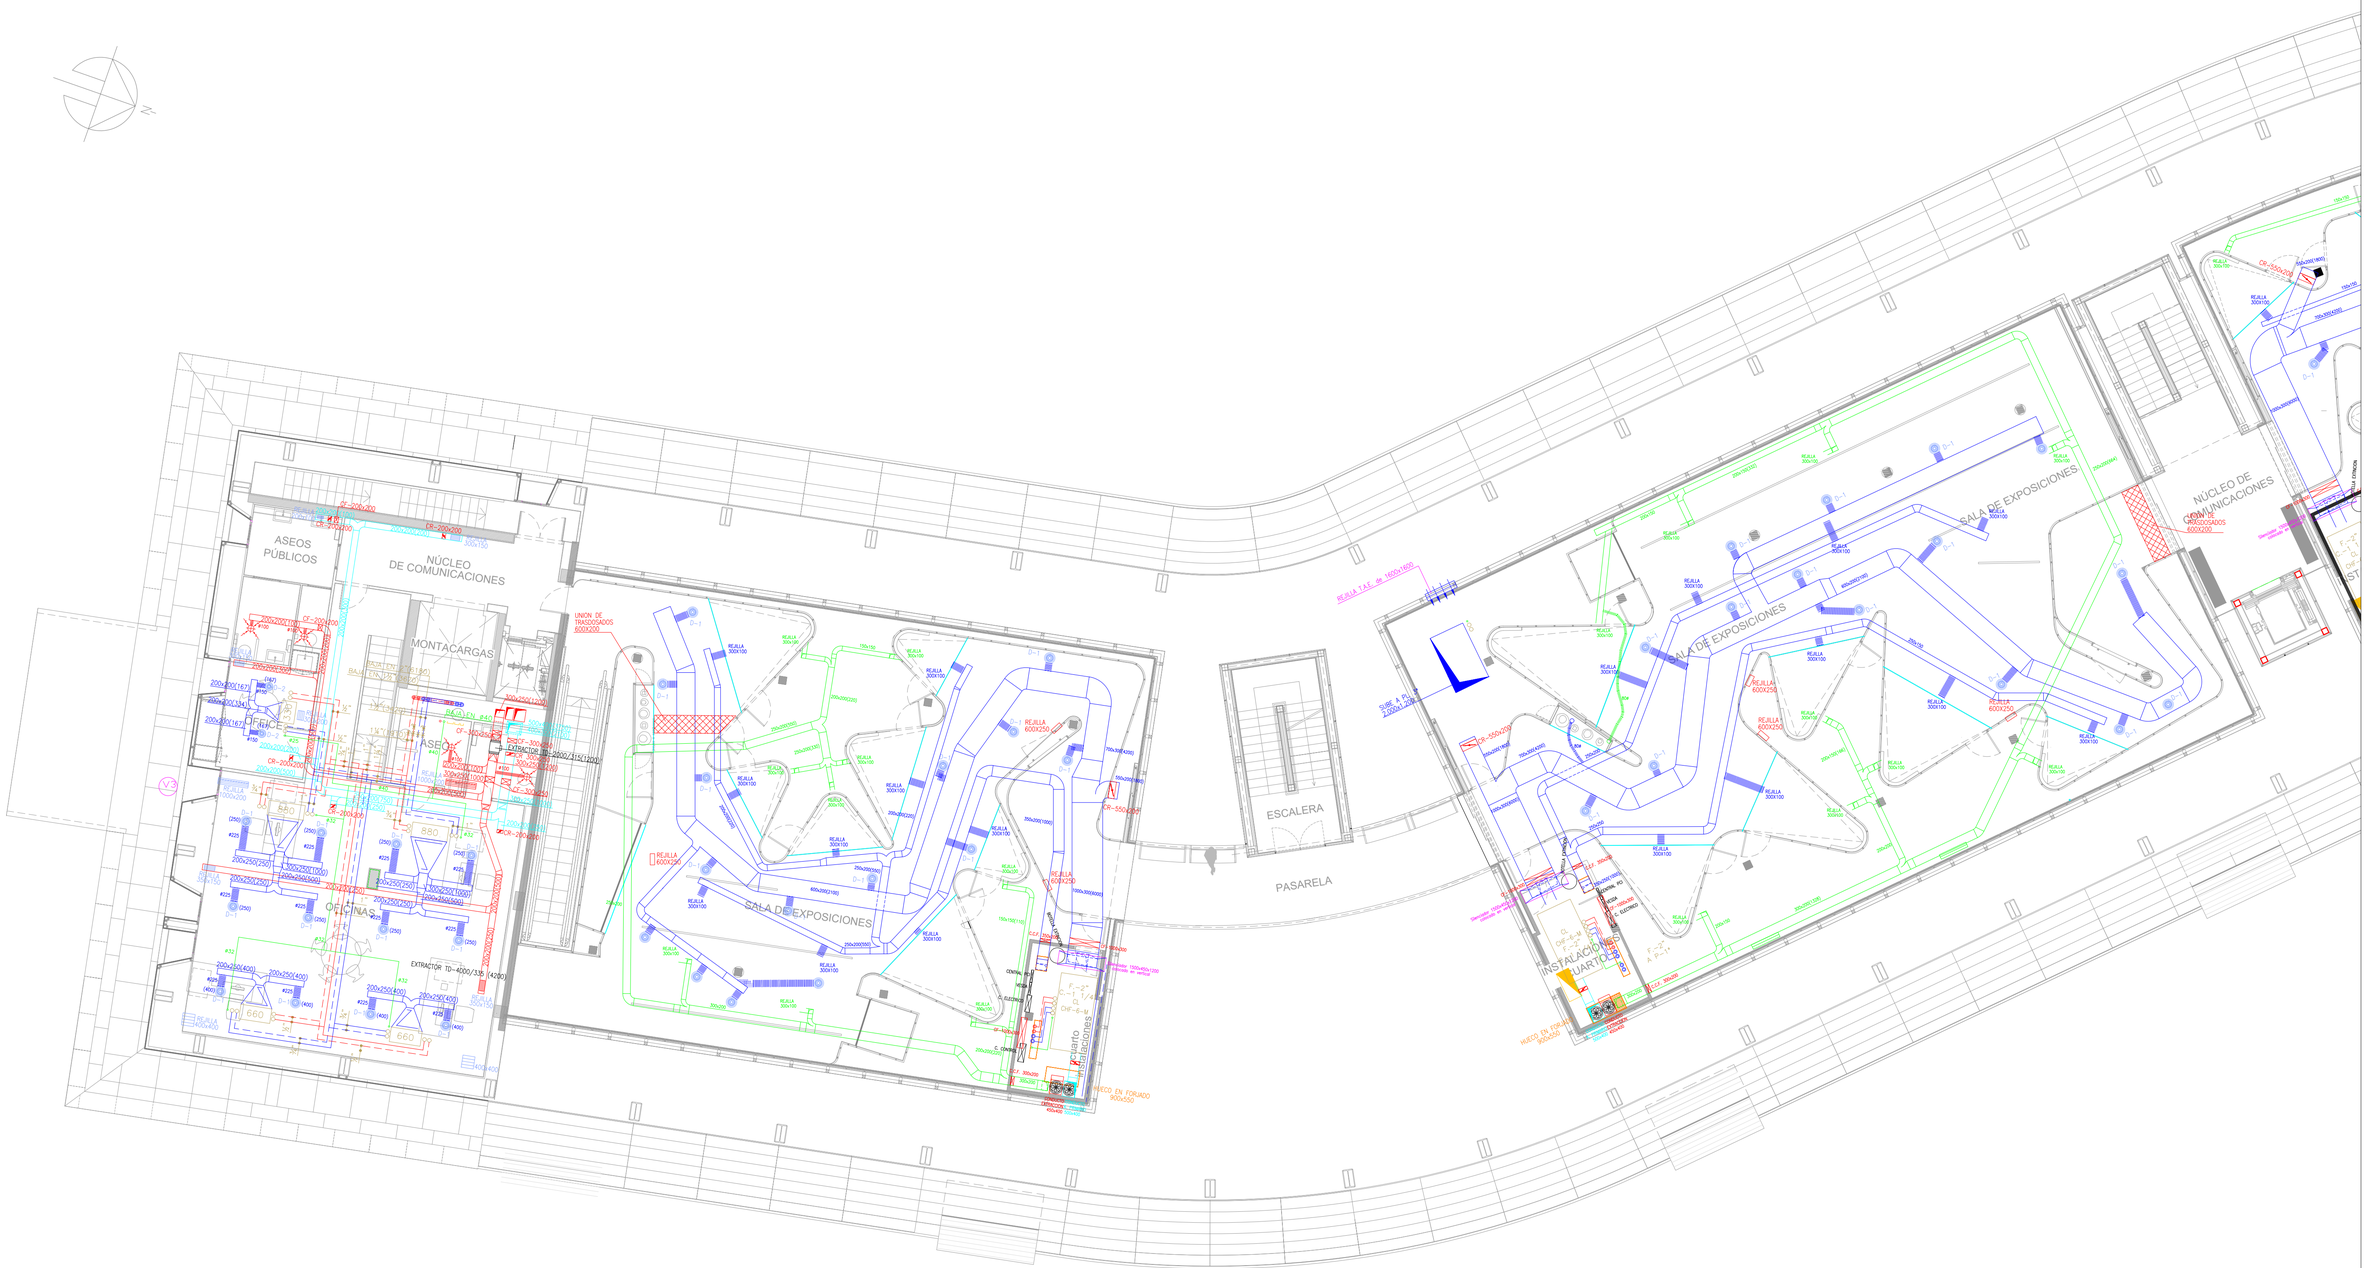

PLANTA SEGUNDA

E: 1/100

0	26.11.2021	AFA	Emisión inicial		
REVISIÓN	FECHA	DIBUJADO			
	DIBUJADO	COMPROBADO	NO DEFINITIVO SIN LA FIRMA DE	REVISIÓN	PLANO Nº
FECHA	26.11.2021	26.11.2021		0	102294C103
NOMBRE	AFA	AFA			HOJA Nº 01 DE 02


ENCARGO: PROYECTO DE MODIFICACIÓN SISTEMA CLIMATIZACIÓN

ESCALAS (EN EL ORIGINAL A1): 1/100

TÍTULO: CLIMATIZACIÓN
AS BUILT
PLANTA SEGUNDA

CLIENTE: CRISTÓBAL BALENCIAGA MUSEOA

IDOM

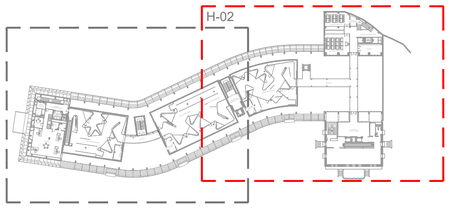

PLANTA SEGUNDA

E: 1/100

0	26.11.2021	AFA	Emisión inicial
REVISIÓN	FECHA	DIBUJADO	

	DIBUJADO	COMPROBADO	NO DEFINITIVO SIN LA FIRMA DE	REVISIÓN	PLANO Nº
FECHA	26.11.2021	26.11.2021		0	102294C103
NOMBRE	AFA	AFA			HOJA Nº 02 DE 02


ENCARGO: PROYECTO DE MODIFICACIÓN SISTEMA CLIMATIZACIÓN


ESCALAS (EN EL ORIGINAL A1): 1/100

TÍTULO: CLIMATIZACIÓN
AS BUILT
PLANTA SEGUNDA

CLIENTE: CRISTÓBAL BALENCIAGA MUSEOA

IDOM

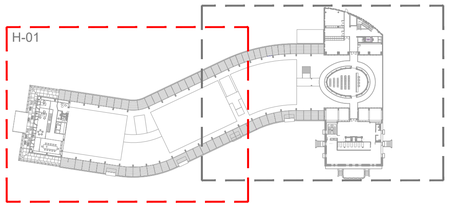

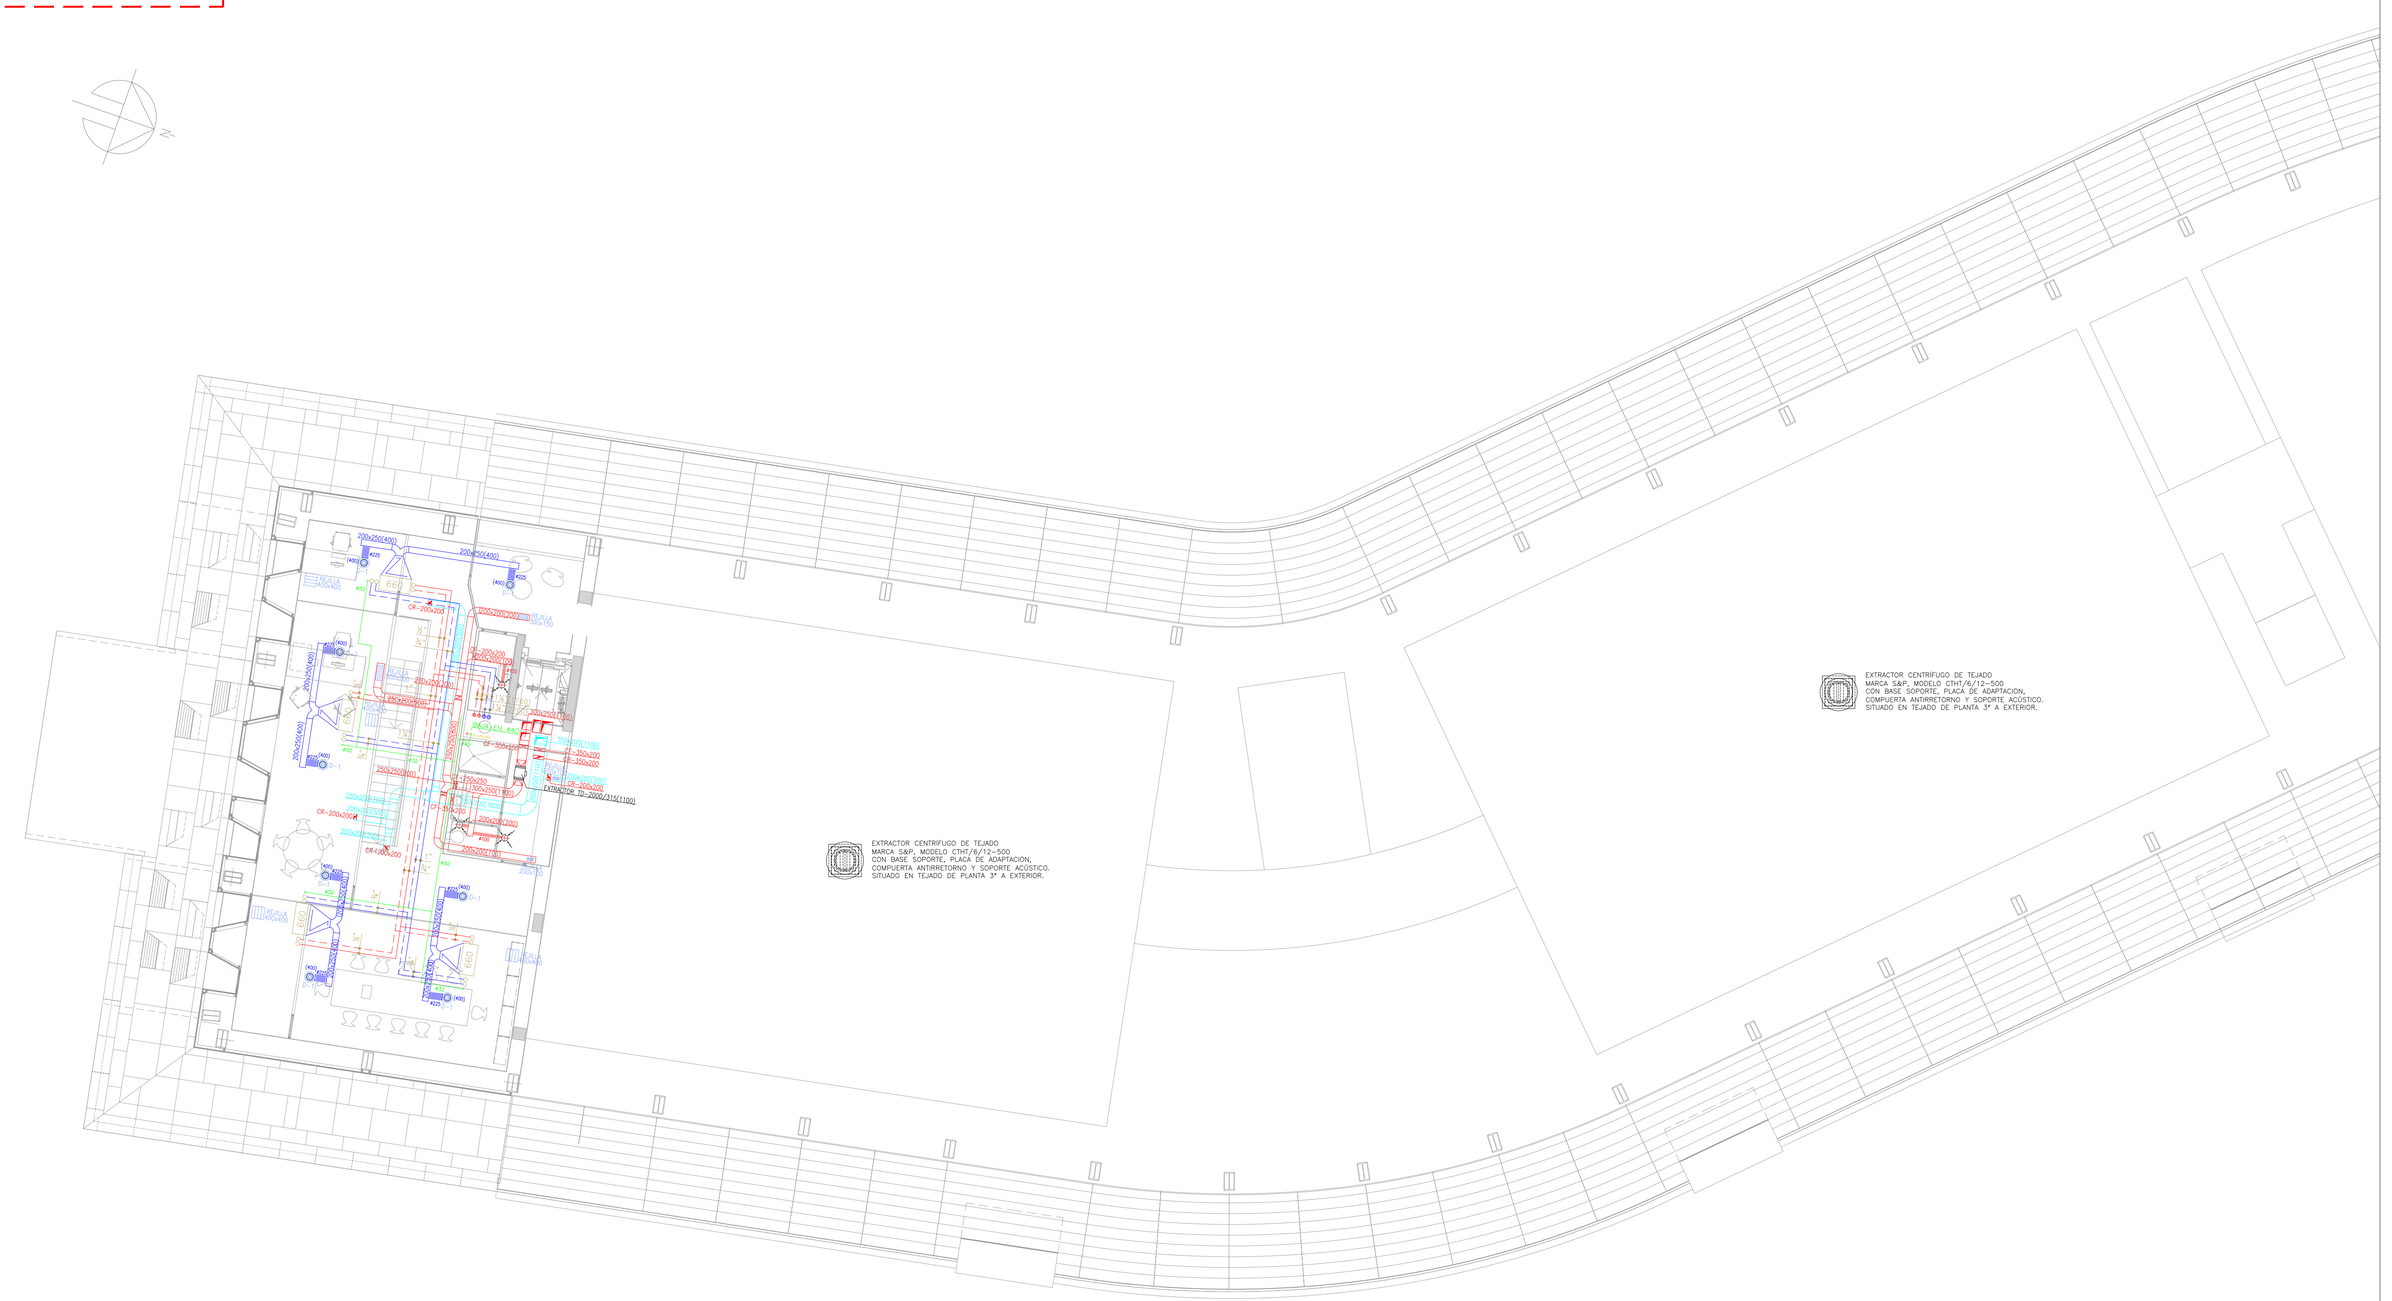

PLANTA TERCERA

E: 1/100

0	26.11.2021	AFA	Emisión inicial		
REVISIÓN	FECHA	DIBUJADO			
	DIBUJADO	COMPROBADO	NO DEFINITIVO SIN LA FIRMA DE	REVISIÓN	PLANO Nº
FECHA	26.11.2021	26.11.2021		0	102294C104
NOMBRE	AFA	AFA			HOJA Nº 01 DE 02


ENCARGO: PROYECTO DE MODIFICACIÓN SISTEMA CLIMATIZACIÓN

ESCALAS (EN EL ORIGINAL A1): 1/100

TÍTULO: CLIMATIZACIÓN EXISTENTE PLANTA TERCERA

CLIENTE: CRISTÓBAL BALENCIAGA MUSEOA

IDOM

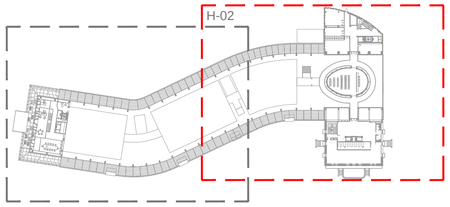

EXTRACTOR CENTRÍFUGO DE TEJADO
MARCA S&P, MODELO CTHT/6/12-500
CON BASE SOPORTE, PLACA DE ADAPTACION,
COMPUERTA ANTIRRETORNO Y SOPORTE ACÚSTICO.
SITUADO EN TEJADO DE PLANTA 3ª A EXTERIOR.

NTRIFUGO DE TEJADO
MODELO CTHT/6/12-500
PORTE, PLACA DE ADAPTACION,
TIRRETORNO Y SOPORTE ACÚSTICO.
UADO DE PLANTA 3ª A EXTERIOR.

PLANTA TERCERA

E: 1/100

0	26.11.2021	AFA	Emisión inicial
REVISIÓN	FECHA	DIBUJADO	

	DIBUJADO	COMPROBADO	NO DEFINITIVO SIN LA FIRMA DE	REVISIÓN	PLANO Nº
FECHA	26.11.2021	26.11.2021		0	102294C104
NOMBRE	AFA	AFA			HOJA Nº 02 DE 02


ENCARGO
PROYECTO DE MODIFICACIÓN SISTEMA CLIMATIZACIÓN


ESCALAS (EN EL ORIGINAL A1)
1/100

TÍTULO
CLIMATIZACIÓN
EXISTENTE
PLANTA TERCERA

CLIENTE
CRISTÓBAL BALENCIAGA MUSEOA

IDOM

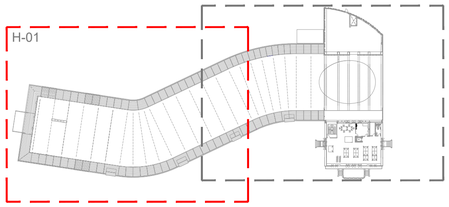

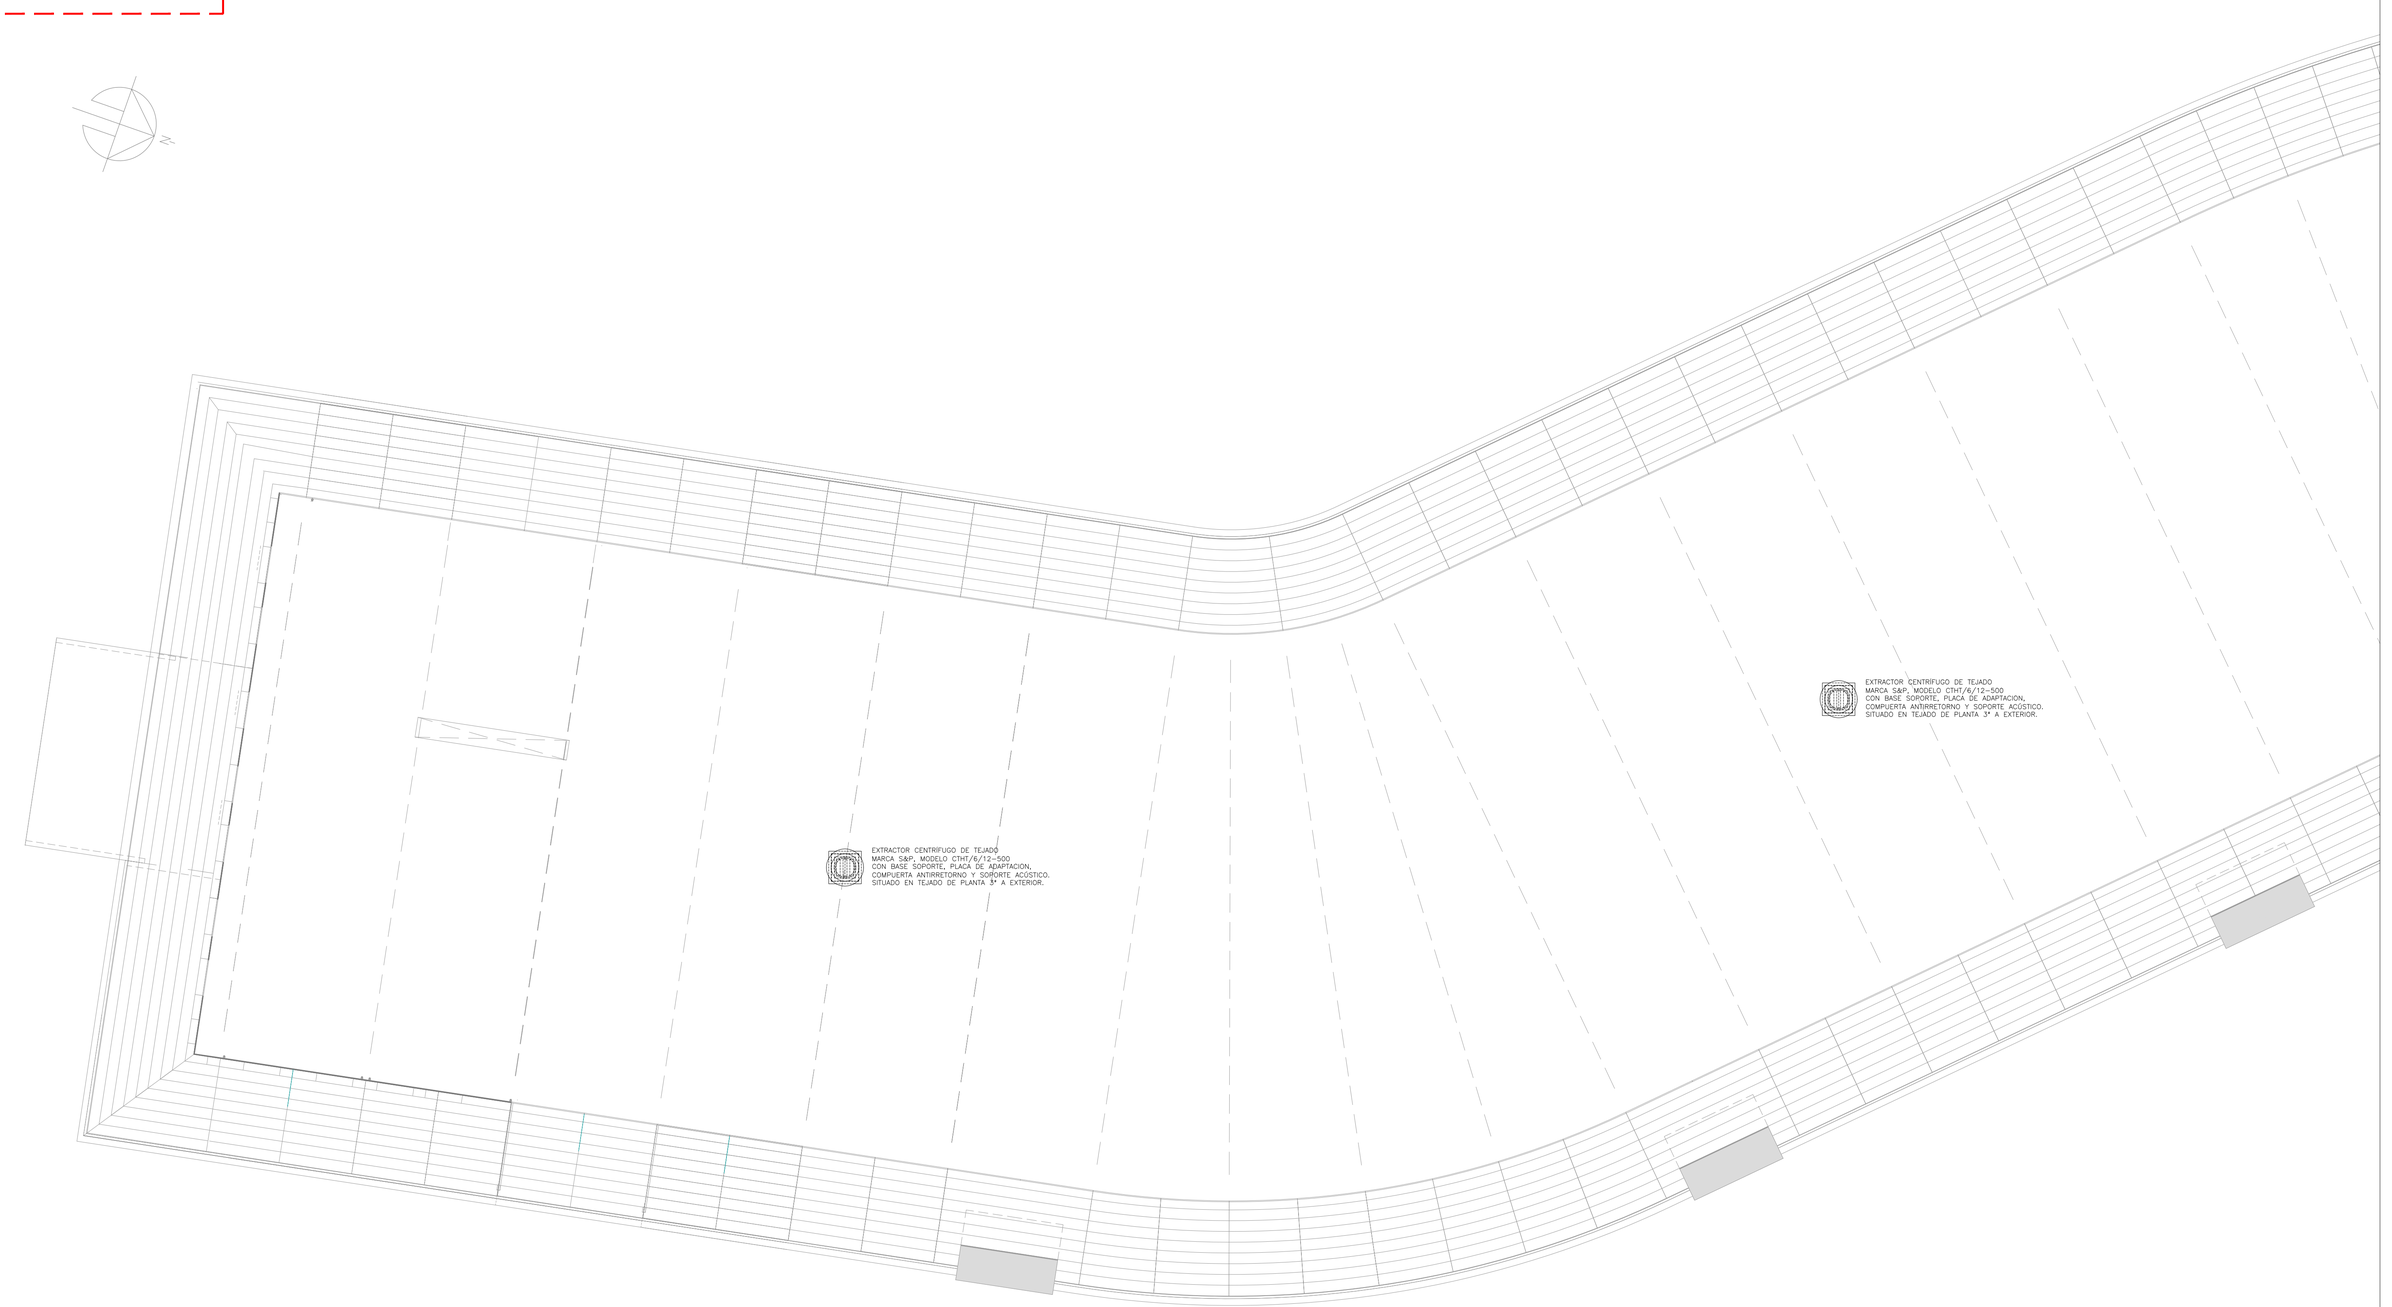

PLANTA CUARTA

E: 1/100

0	26.11.2021	AFA	Emisión inicial		
REVISIÓN	FECHA	DIBUJADO			
	DIBUJADO	COMPROBADO	NO DEFINITIVO SIN LA FIRMA DE	REVISIÓN	PLANO Nº
FECHA	26.11.2021	26.11.2021		0	102294C105
NOMBRE	AFA	AFA			HOJA Nº 01 DE 02


ENCARGO: PROYECTO DE MODIFICACIÓN SISTEMA CLIMATIZACIÓN

ESCALAS (EN EL ORIGINAL A1): 1/100

TÍTULO: CLIMATIZACIÓN EXISTENTE PLANTA CUARTA


CLIENTE: CRISTÓBAL BALENCIAGA MUSEOA

IDOM

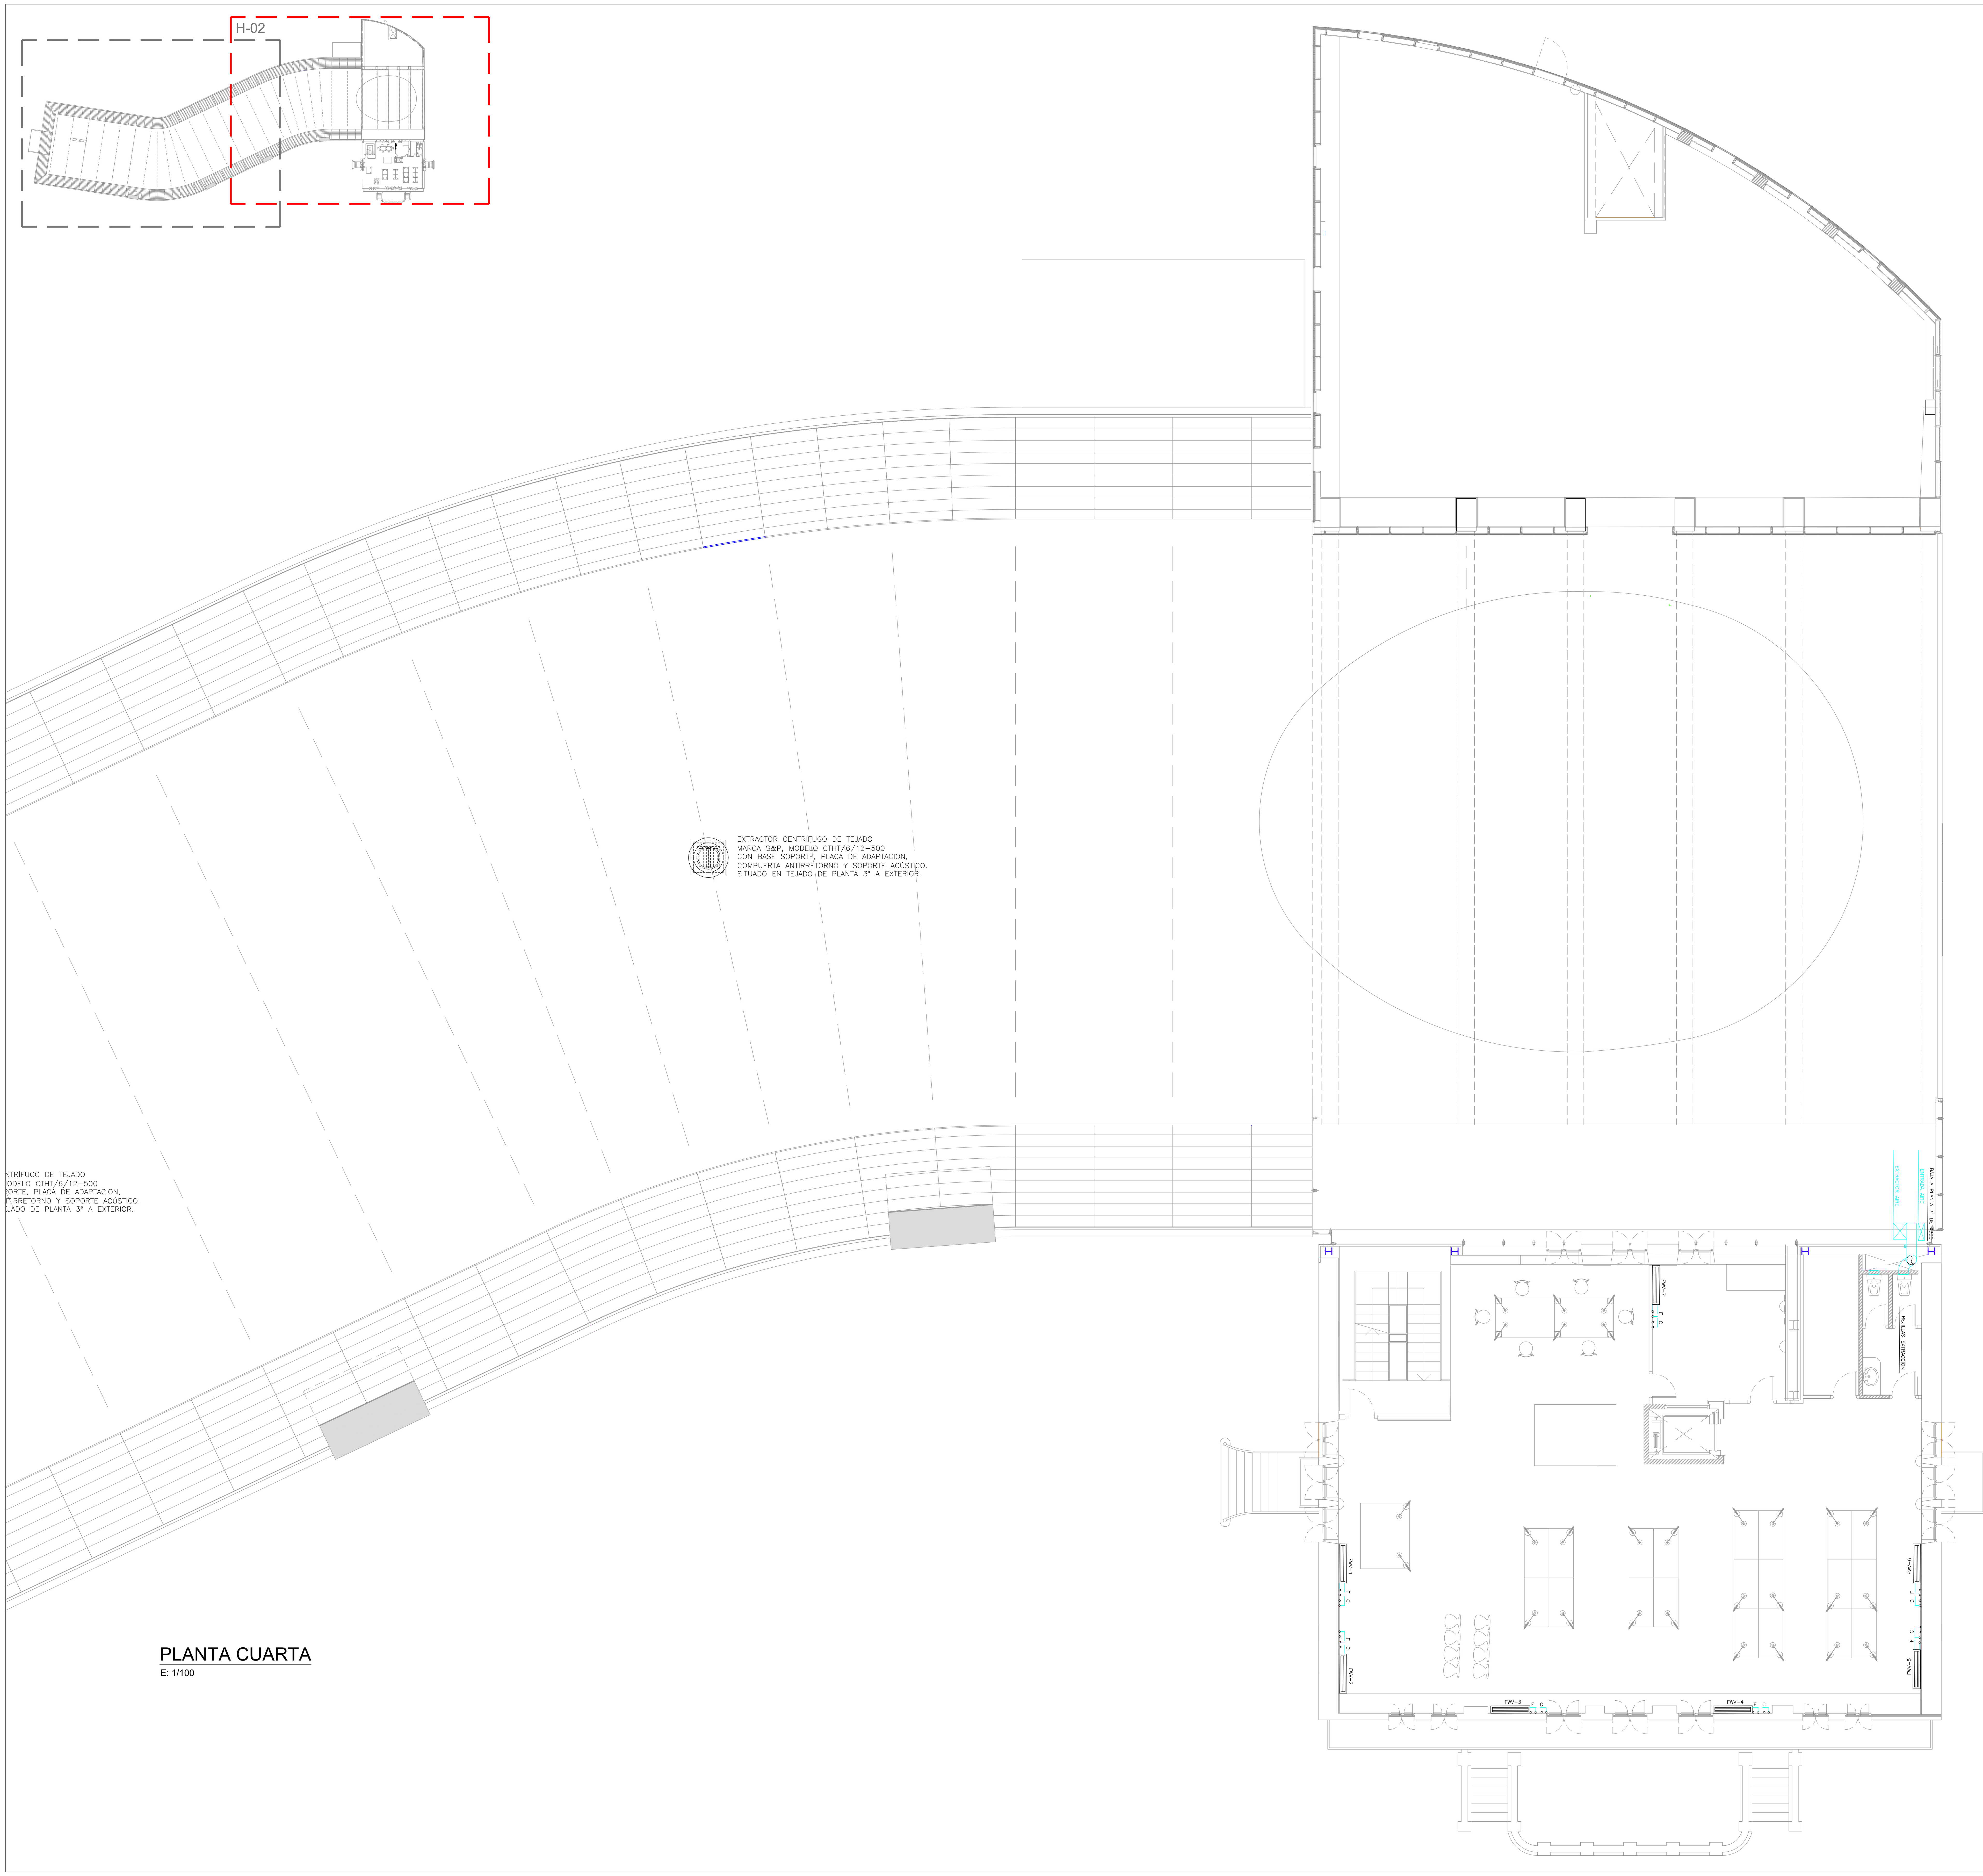

PLANTA CUARTA

E: 1/100

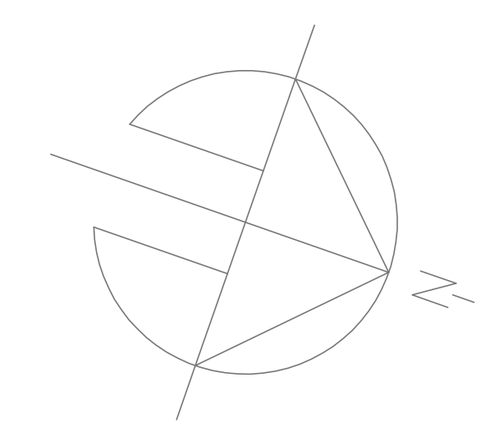

0	26.11.2021	AFA	Emisión inicial		
REVISIÓN	FECHA	DIBUJADO			
	DIBUJADO	COMPROBADO	NO DEFINITIVO SIN LA FIRMA DE	REVISIÓN	PLANO Nº
FECHA	26.11.2021	26.11.2021		0	102294C105
NOMBRE	AFA	AFA			HOJA Nº 02 DE 02

ENCARGO

PROYECTO DE MODIFICACIÓN SISTEMA CLIMATIZACIÓN

ESCALAS (EN EL ORIGINAL A1)

1/100


TÍTULO

CLIMATIZACIÓN
EXISTENTE
PLANTA CUARTA

CLIENTE

CRISTÓBAL BALENCIAGA MUSEOA

IDOM

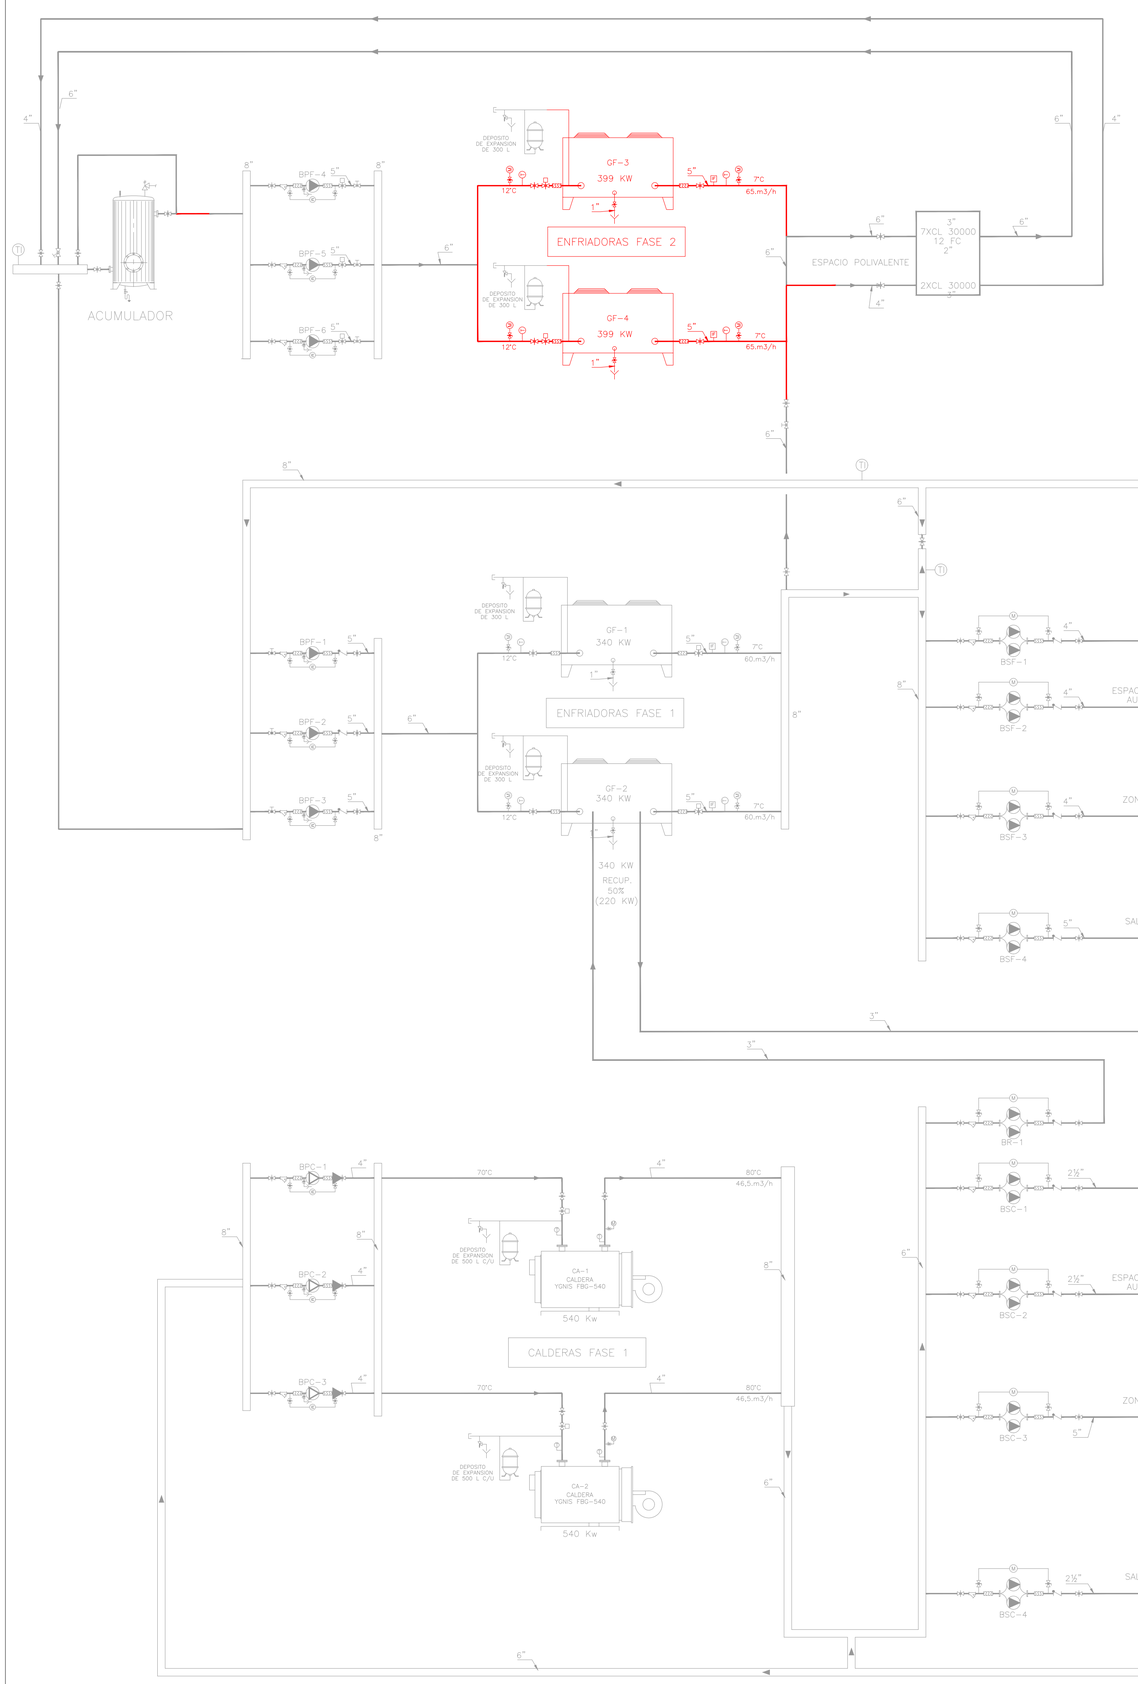

LEYENDA SÍMBOLOS

- VÁLVULA DE ASIENTO
- VÁLVULA DE MARIPOSA
- VÁLVULA DE BOLA
- VÁLVULA DE REGULACIÓN
- VÁLVULA DE RETENCIÓN
- FILTRO
- VÁLVULA DE SEGURIDAD
- ELEMENTO ANTIVIBRATORIO
- VÁLVULA SOLENOIDE
- MIRILLA
- VÁLVULA DE MARIPOSA MOTORIZADA
- VACIADOS
- INTERRUPTOR DE FLUJO
- MANÓMETRO
- TERMÓMETRO
- SONDA DE TEMPERATURA
- CONTADOR
- VÁLVULA DE BOLA DE 3 VÍAS
- PURGADOR
- PURGADOR DE AIRE
- CONTADOR TOTALIZADOR

LEYENDA

- EXISTENTE
- A ELIMINAR

0	26.11.2021	AFA	Emisión inicial
REVISIÓN	FECHA	DIBUJADO	

	DIBUJADO	COMPROBADO	NO DEFINITIVO SIN LA FIRMA DE	REVISIÓN	PLANO Nº
FECHA	26.11.2021	26.11.2021		0	102294C110
NOMBRE	AFA	AFA			HOJA Nº 01 DE 01


ENCARGO: PROYECTO DE MODIFICACIÓN SISTEMA CLIMATIZACIÓN

ESCALAS (EN EL ORIGINAL A1): S/E

TÍTULO: CLIMATIZACIÓN
DESMONTAJE
ESQUEMA DE PRINCIPIO

CLIENTE: CRISTÓBAL BALENCIAGA MUSEOA

IDOM

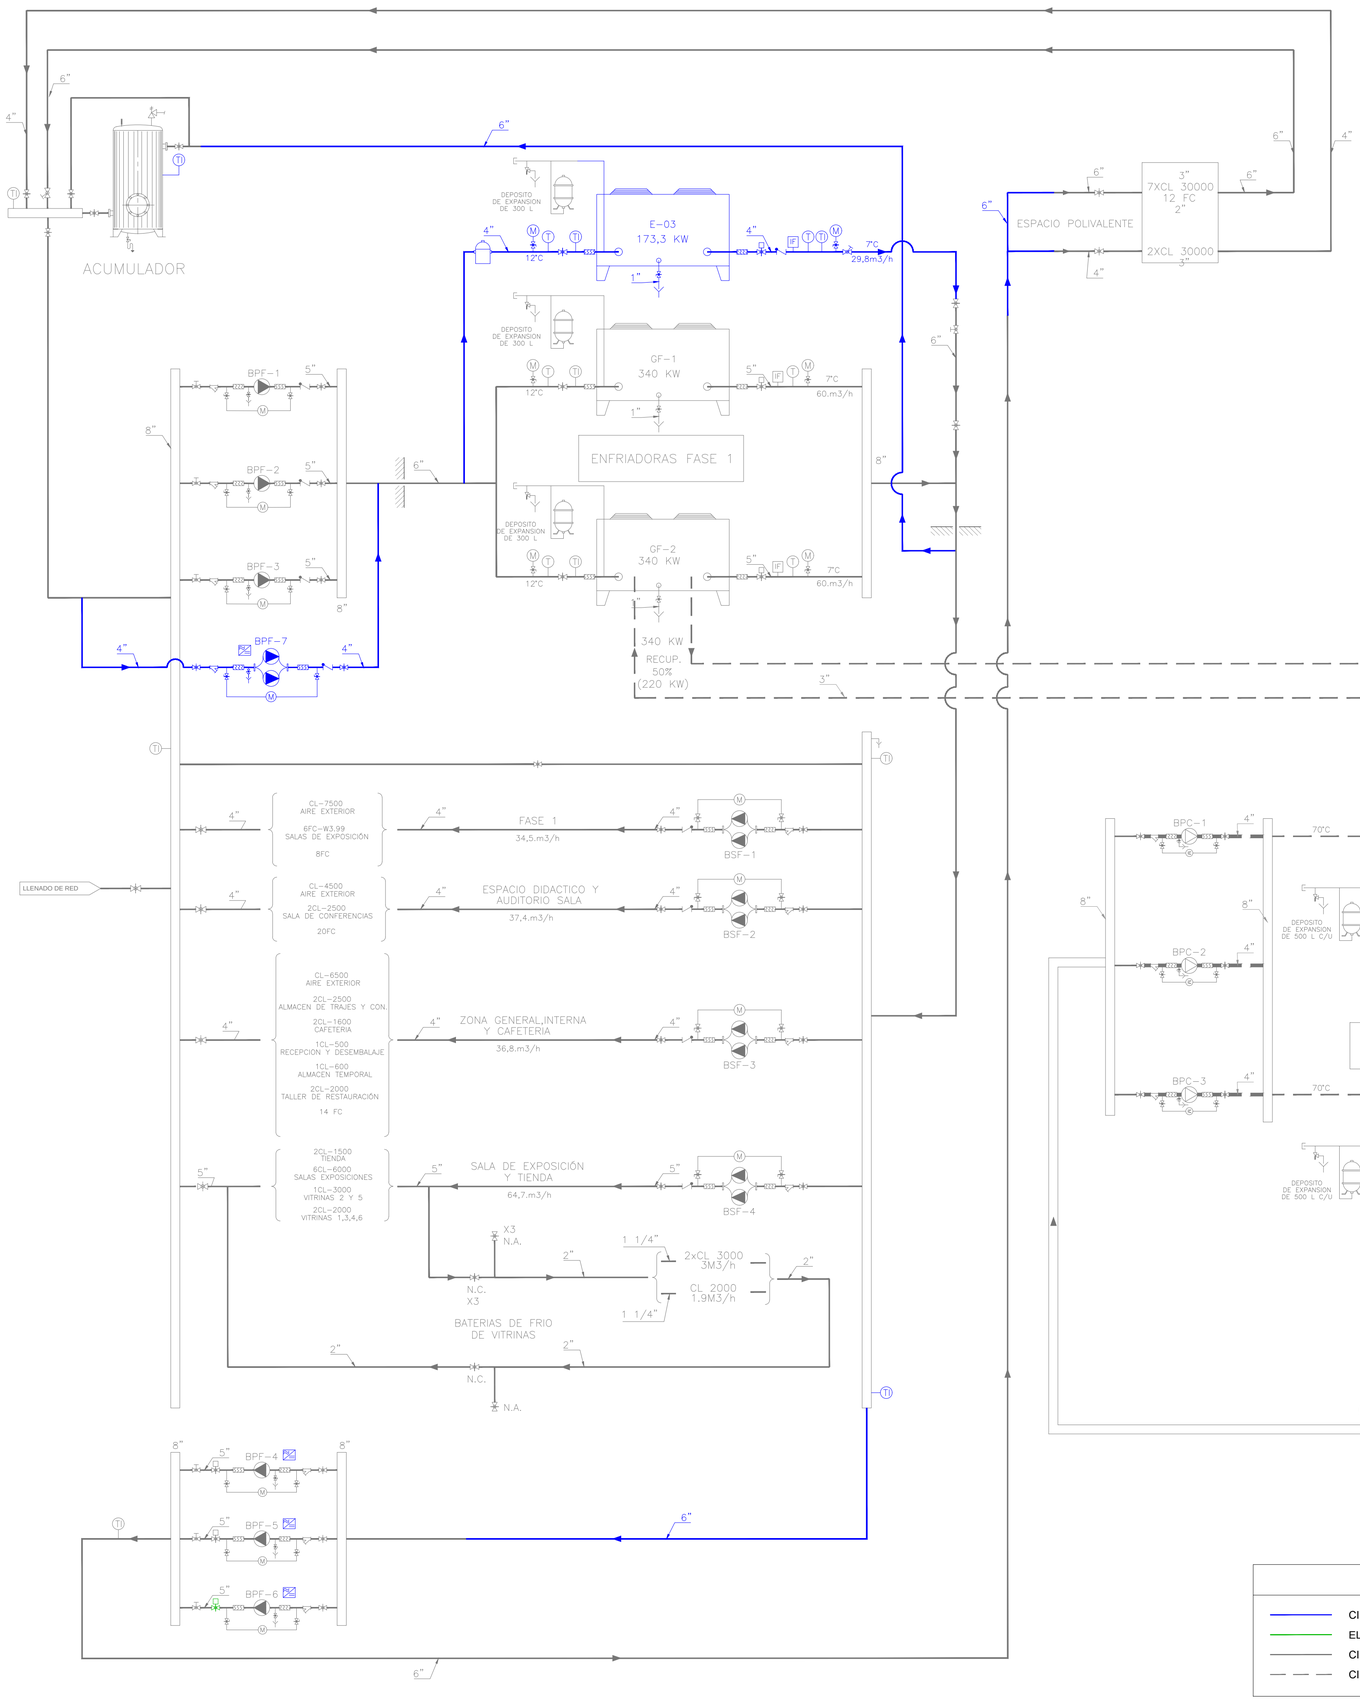

LEYENDA SÍMBOLOS

- VÁLVULA DE ASIENTO
- VÁLVULA DE MARIPOSA
- VÁLVULA DE BOLA
- VÁLVULA DE REGULACIÓN
- VÁLVULA DE RETENCIÓN
- FILTRO
- VÁLVULA DE SEGURIDAD
- ELEMENTO ANTIVIBRATORIO
- VÁLVULA SOLENOIDE
- MIRILLA
- SEPARADOR DE GASES/LODOS
- VARIADOR DE FRECUENCIA
- VÁLVULA DE MARIPOSA MOTORIZADA
- VACIADOS
- INTERRUPTOR DE FLUJO
- MANÓMETRO
- TERMÓMETRO
- SONDA DE TEMPERATURA
- CONTADOR
- VÁLVULA DE BOLA DE 3 VÍAS
- PURGADOR
- PURGADOR DE AIRE
- CONTADOR TOTALIZADOR

LEYENDA

- CIRCUITO DE REFRIGERACIÓN NUEVO
- ELEMENTOS A REPARAR
- CIRCUITO DE REFRIGERACIÓN EXISTENTE
- CIRCUITO DE CALEFACCIÓN EXISTENTE

REVISIÓN	FECHA	DIBUJADO	
3	16.12.2021	AFA	NUEVOS VARIADORES EN BOMBAS BPF-4, BPF-5 Y BPF-6
2	03.12.2021	AFA	NUEVA SONDA DEPÓSITO
1	01.12.2021	AFA	MODIFICACIÓN GENERAL
0	26.11.2021	AFA	Emisión inicial

	DIBUJADO	COMPROBADO	NO DEFINITIVO SIN LA FIRMA DE	REVISIÓN
FECHA	16.12.2021	16.12.2021		3
NOMBRE	AFA	AFA		

PLANO Nº 102294C111

HOJA Nº 01 DE 01


ESCALAS (EN EL ORIGINAL A1): S/E

ENCARGO: PROYECTO DE MODIFICACIÓN SISTEMA CLIMATIZACIÓN

TÍTULO: CLIMATIZACIÓN NUEVO ESQUEMA DE PRINCIPIO

CLIENTE: CRISTÓBAL BALENCIAGA MUSEOA

IDOM

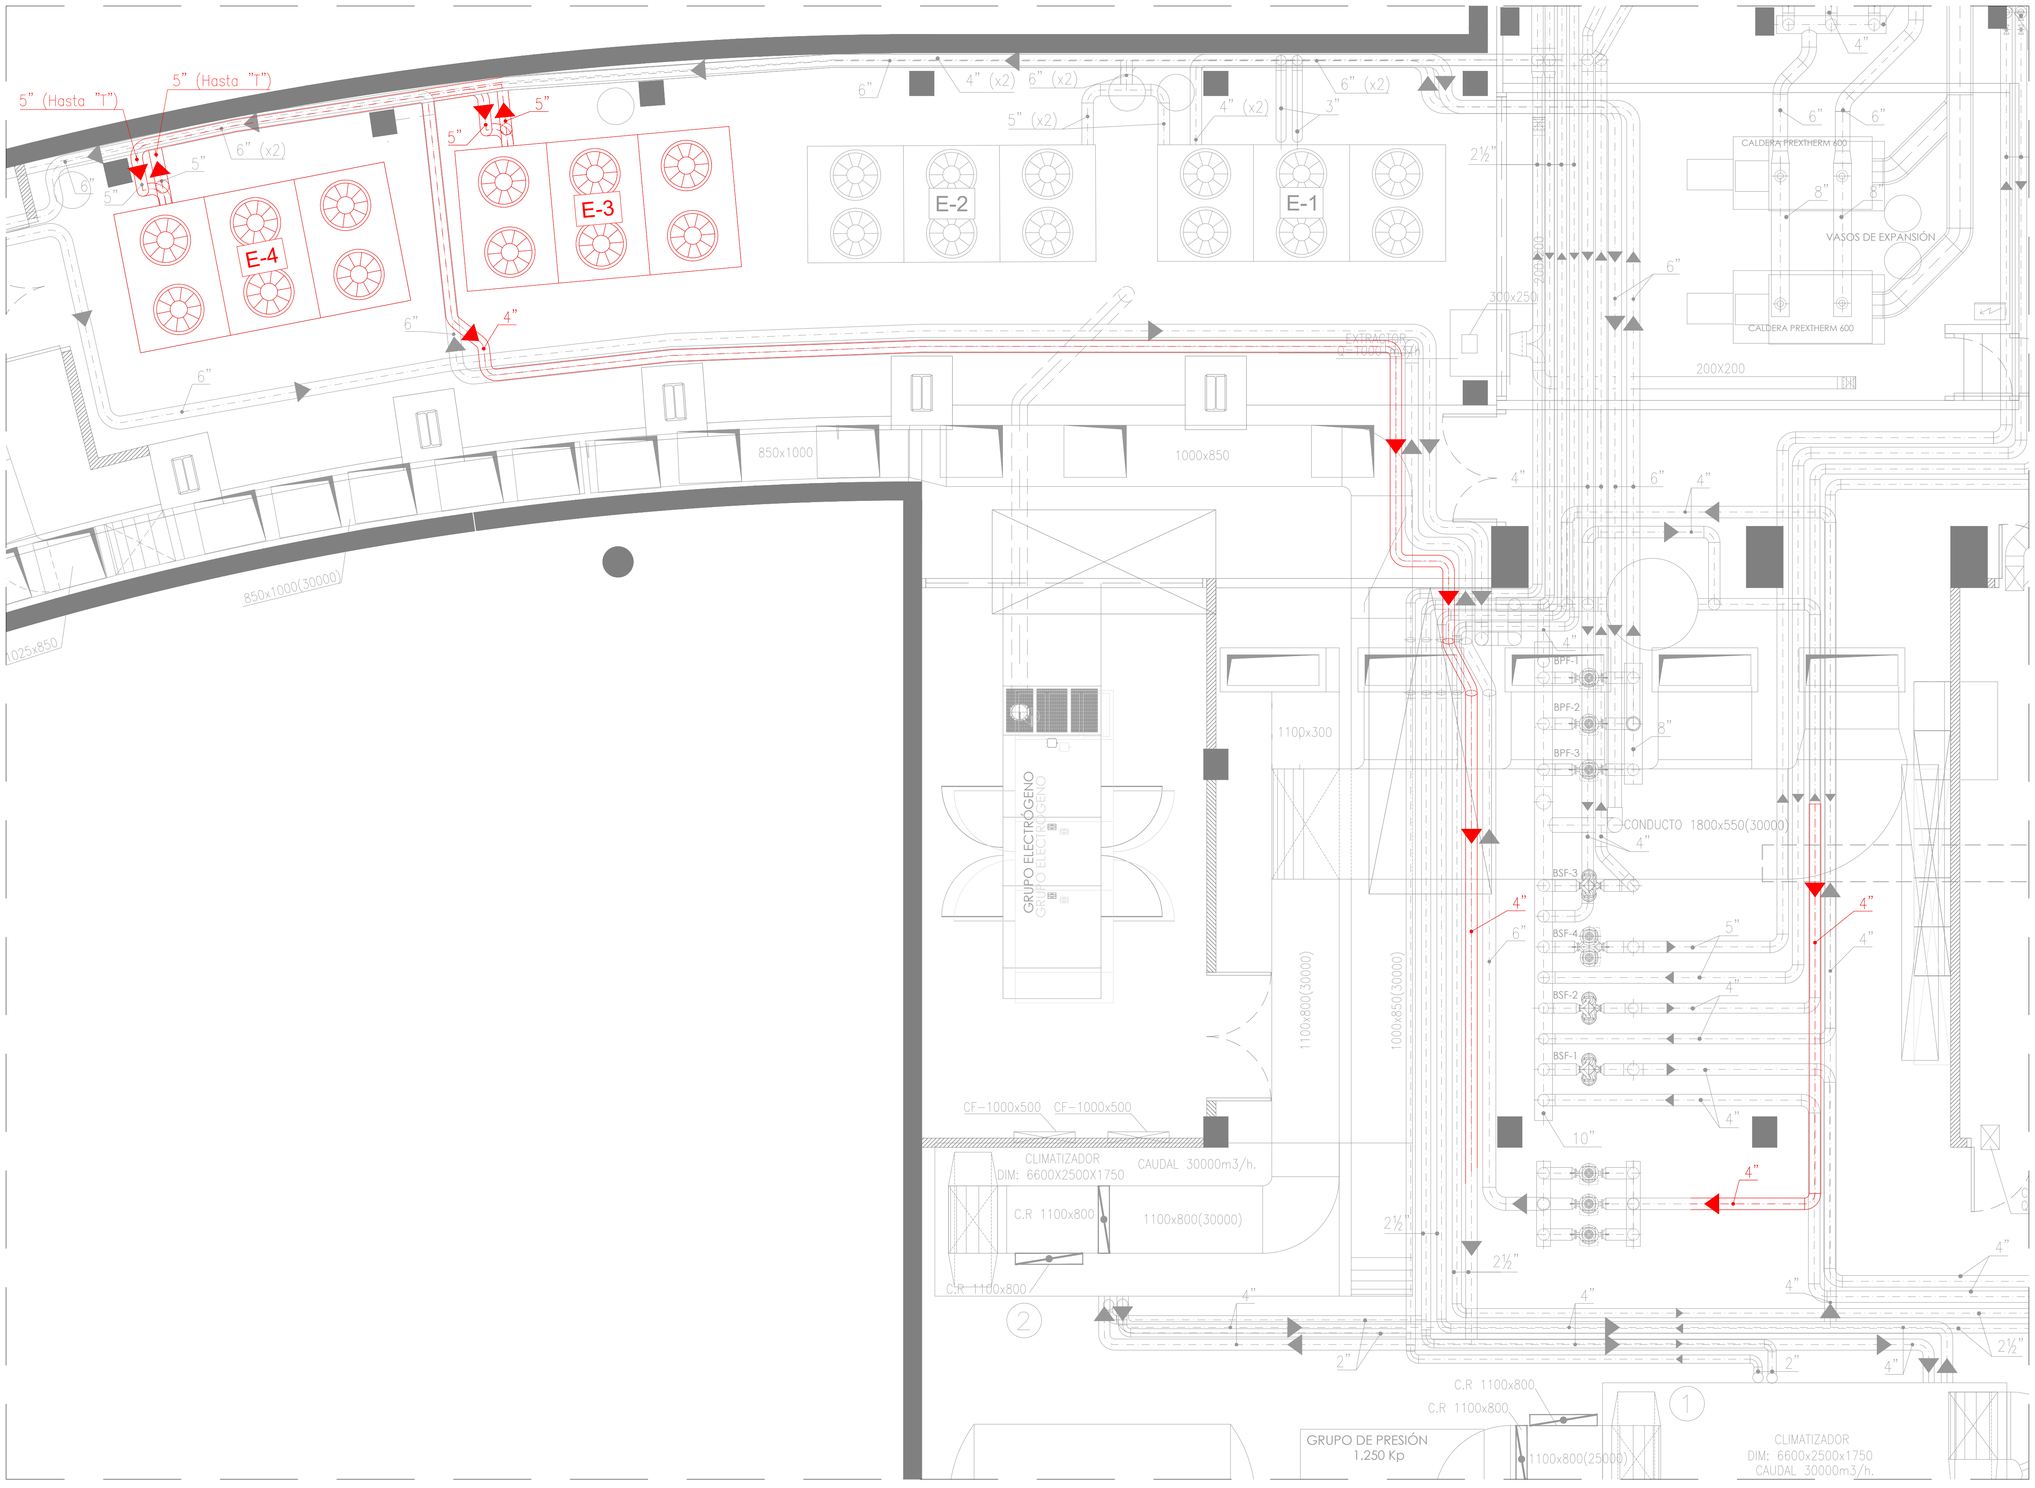

LEYENDA

- EXISTENTE
- A ELIMINAR

0	26.11.2021	AFA	Emisión inicial		
REVISIÓN	FECHA	DIBUJADO			
	DIBUJADO	COMPROBADO	NO DEFINITIVO SIN LA FIRMA DE	REVISIÓN	PLANO Nº
FECHA	26.11.2021	26.11.2021		0	102294C115
NOMBRE	AFA	AFA			HOJA Nº 01 DE 01


ENCARGO: PROYECTO DE MODIFICACIÓN SISTEMA CLIMATIZACIÓN

ESCALAS (EN EL ORIGINAL A1): 1/50

TÍTULO: CLIMATIZACIÓN
DESMONTAJE
PLANTA SÓTANO

CLIENTE: CRISTÓBAL BALENCIAGA MUSEOA

IDOM

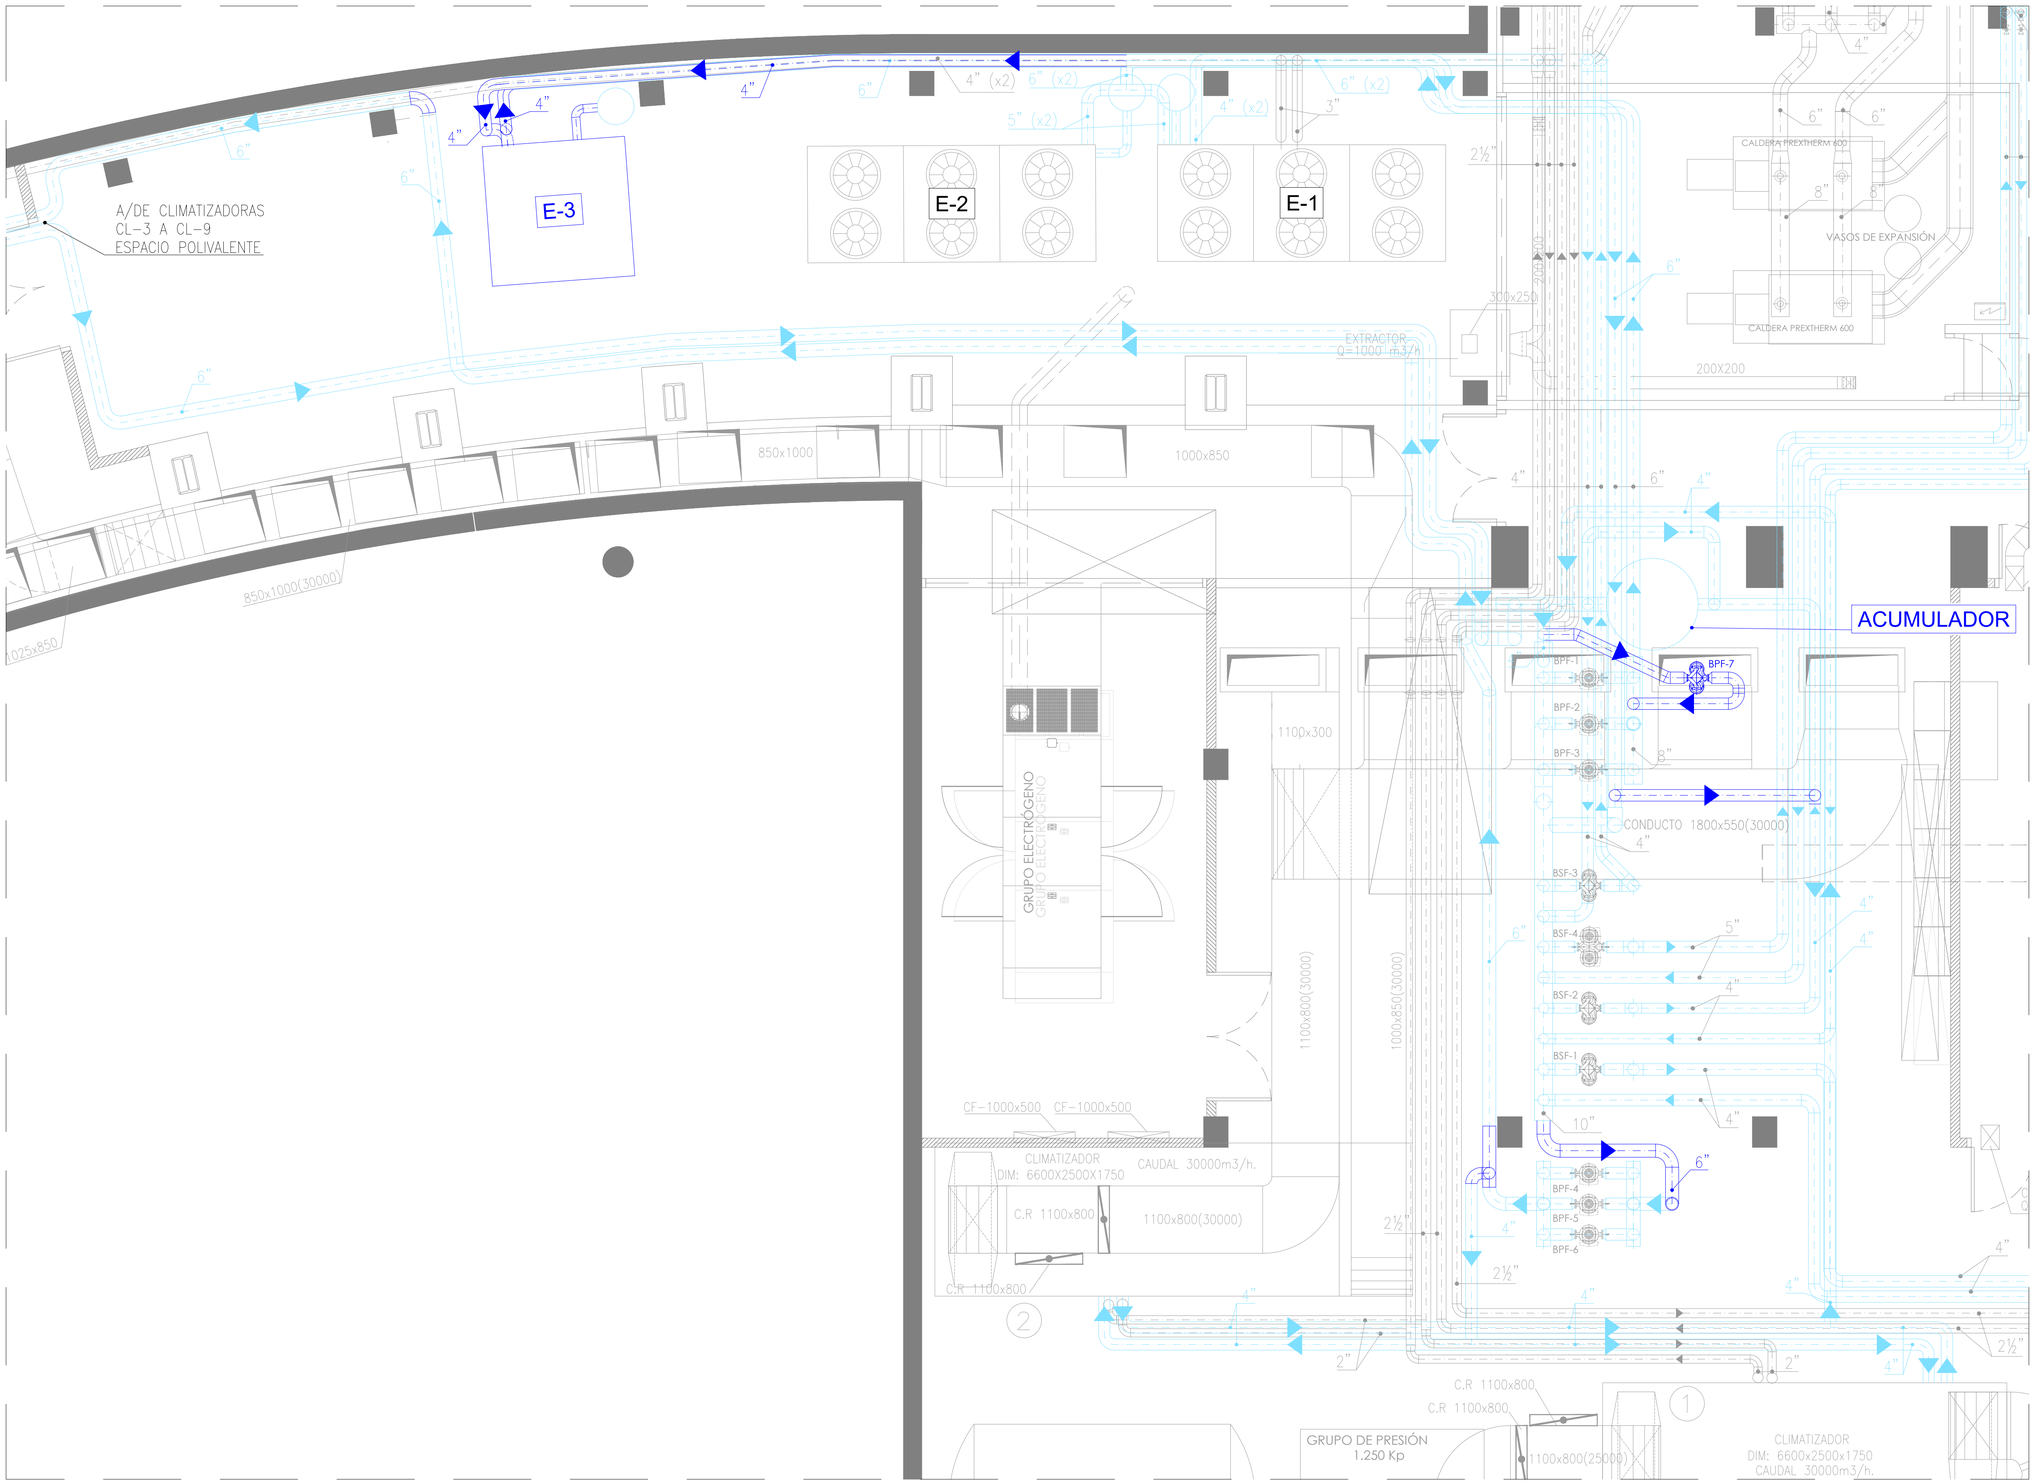

LEYENDA

- CO_2 NUEVA SONDA DE CO_2
- CIRCUITO DE REFRIGERACIÓN NUEVA
- CIRCUITO DE REFRIGERACIÓN EXISTENTE
- OTRAS INSTALACIONES EXISTENTES

0	26.11.2021	AFA	Emisión inicial
REVISIÓN	FECHA	DIBUJADO	

	DIBUJADO	COMPROBADO	NO DEFINITIVO SIN LA FIRMA DE	REVISIÓN
FECHA	26.11.2021	26.11.2021		0
NOMBRE	AFA	AFA		

PLANO Nº 102294C116

HOJA Nº 01 DE 01


ENCARGO: PROYECTO DE MODIFICACIÓN SISTEMA CLIMATIZACIÓN

ESCALAS (EN EL ORIGINAL A1): 1/50

TÍTULO: CLIMATIZACIÓN
NUEVA IMPLANTACIÓN
PLANTA SÓTANO

CLIENTE: CRISTÓBAL BALENCIAGA MUSEOA

IDOM

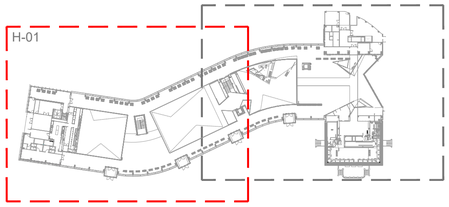



PLANTA BAJA

E: 1/100

LEYENDA

- CO_2 NUEVA SONDA DE CO_2
- CIRCUITO DE REFRIGERACIÓN NUEVA
- CIRCUITO DE REFRIGERACIÓN EXISTENTE
- OTRAS INSTALACIONES EXISTENTES

0	26.11.2021	AFA	Emisión inicial
REVISIÓN	FECHA	DIBUJADO	

	DIBUJADO	COMPROBADO	NO DEFINITIVO SIN LA FIRMA DE	REVISIÓN
FECHA	26.11.2021	26.11.2021		0
NOMBRE	AFA	AFA		

PLANO Nº 102294C117

HOJA Nº 01 DE 03


ENCARGO: PROYECTO DE MODIFICACIÓN SISTEMA CLIMATIZACIÓN

ESCALAS (EN EL ORIGINAL A1): 1/100

TÍTULO: CLIMATIZACIÓN
NUEVA IMPLANTACIÓN
PLANTA BAJA

CLIENTE: CRISTÓBAL BALENCIAGA MUSEOA

IDOM

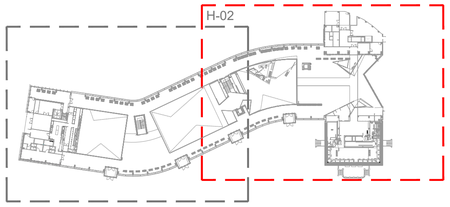

PLANTA BAJA

E: 1/100

LEYENDA

CO_2	NUEVA SONDA DE CO_2
	CIRCUITO DE REFRIGERACIÓN NUEVA
	CIRCUITO DE REFRIGERACIÓN EXISTENTE
	OTRAS INSTALACIONES EXISTENTES

0	26.11.2021	AFA	Emisión inicial
REVISIÓN	FECHA	DIBUJADO	
	DIBUJADO	COMPROBADO	NO DEFINITIVO SIN LA FIRMA DE
FECHA	26.11.2021	26.11.2021	
NOMBRE	AFA	AFA	

REVISIÓN: 0

PLANO Nº: 102294C117

HOJA Nº 02 DE 03

ENCARGO: PROYECTO DE MODIFICACIÓN SISTEMA CLIMATIZACIÓN

ESCALAS (EN EL ORIGINAL A1): 1/100

TÍTULO: CLIMATIZACIÓN
NUEVA IMPLANTACIÓN
PLANTA BAJA

CLIENTE: CRISTÓBAL BALENCIAGA MUSEOA

IDOM